


	UNIVERSITA' DEGLI STUDI DI FERRARA	
oggetto	RECUPERO DELL'EX CONVENTO DI S.LUCIA, DA ADIBIRE A STRUTTURA RESIDENZIALE PER STUDENTI UNIVERSITARI FERRARA, VIA ARIOSTO - VIA B. TISI DA GAROFALO	data MAGGIO 2012 app.
descrizione	AS BUILT/CERTIFICAZIOND.M. 37/08	tabella PV3-2AI
elaborato	IMPIANTO IDRICO ANTINCENDIO - PIANTA PIANO PRIMO COMPARTIMENTAZIONI REI	scala 1:200 rit. 04083
proprietà	ASP (OUTRO SERVIZI ALLA PERSONA (in DIREZIONE ORGANIZZATORI E CONSERVATORI) sede Ferrara, 40 Savonarola 9	
ente usuario e stazione appaltante	UNIVERSITA' DEGLI STUDI DI FERRARA sede Ferrara, via Savonarola 9	
Direttore dei Lavori	Arch. CECILIA TRAINA	
Ispettore di Cantiere	Ing. MARIA ELENA GHEDINI	
D.O. architettonica	Arch. RICCARDO ORLANDI Arch. GIANNI PIRANI	
D.O. strutture	Ing. MASSIMO MUZZOLI	
D.O. imp. elettrici	Ing. MICHELE PROVASI	
D.O. imp. meccanici	Ing. RICCARDO TREVISAN	
Coordinatore per la Sicurezza in fase di esecuzione	Ing. GIAMPIERO SUSANI	
Responsabile del Procedimento	Geom. SIMONE TRACCHI	

LAVORI NON APPARTENENTI ALLA DITTA ESECUTRICE DELL'IMPIANTO IDRICO ANTINCENDIO
ARTICO S.R.L. UNIPERSONALE



EVACUATORE DI FUMO E CALORE S.U.A. 1 mq
SEZIONE RETTANGOLARE
LUCE NETTA NOMINALE 100X150

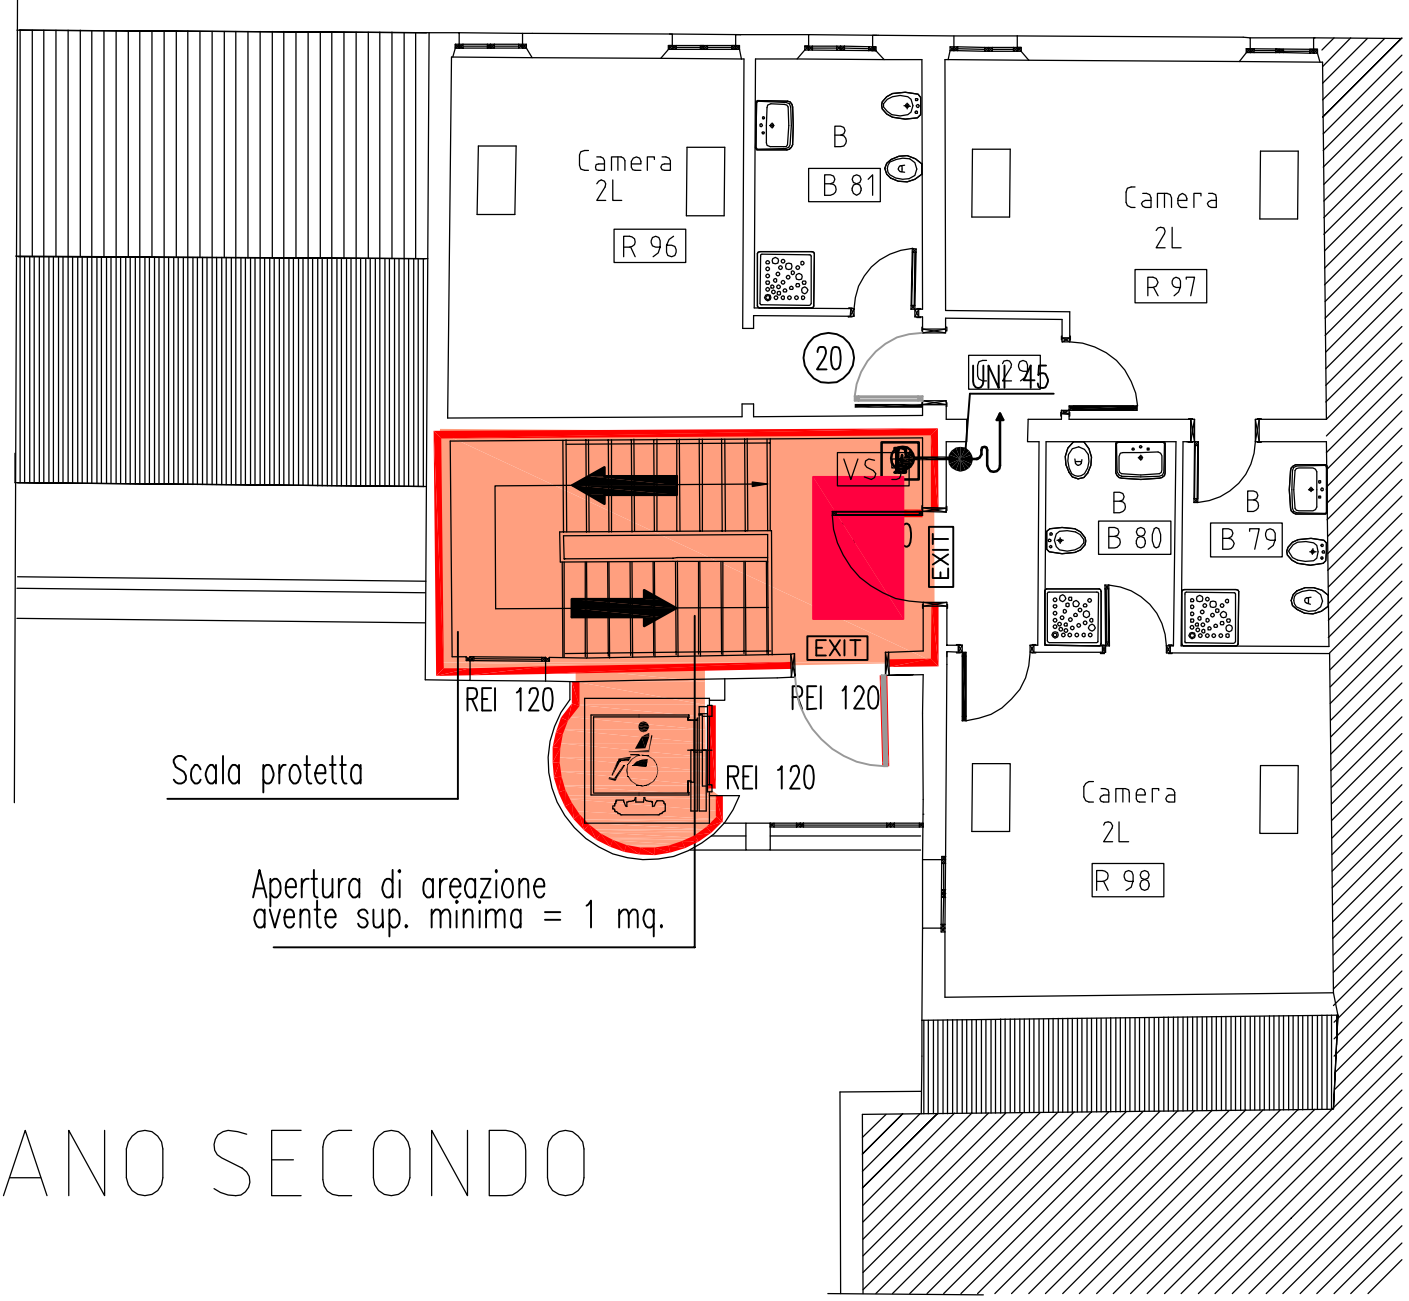

PIANO SECONDO

LEGENDA IMPIANTO IDRICO ANTINCENDIO	
RF.	DESCRIZIONE
—	RETE ANTINCENDIO IN ACCIAIO ZINCATO VERNICIATO (POSA ESTERNA) NEI VARI DIAMETRI
—	RETE ANTINCENDIO IN POLIETILENE ALTA DENSITA' (POSA INTERRATA) ø 2" - DN 63
it	IDRANTE A MURO CON TUBAZIONE FLESSIBILE E LANCIA UNI 45 CON DERIVAZIONE IN ACCIAIO ZINCATO UNI 8863 ø1.1/2" - DN 40
•	STACCHI RISALENTI IN CONTROSOPFITTO E DISCENDENTI A PAVIMENTO - ø 1.1/2"
LEGENDA IMPIANTO ANTINCENDIO NON DI NOSTRA COMPETENZA	
[EXIT]	PIAFONERA DI EMERGENZA AUTOLUMINATA RETROILLUMINATA CON PITTLOGRAMMA DI COLORE VERDE INDICANTE L'USCITA DI SICUREZZA
[EXIT]	CARTELLO MONITORE INDICANTE IL PERCORSO DI ESSODO
[EXIT]	CARTELLO MONITORE INDICANTE LE NORME DI SICUREZZA ANTINCENDIO
[EXIT]	CARTELLO MONITORE INDICANTE IL DIVIETO DI FUMARE
[EXIT]	CARTELLO INDICANTE DIVIETO DI USARE L'ASCENSORE IN CASO DI INCENDIO
[EXIT]	PERCORSO DI USCITA ORIZZONTALE
[EXIT]	PERCORSO DI USCITA VERSO IL BASSO
[EXIT]	PORTA RESISTENTE AL FUOCO
[EXIT]	LIMITI COMPARTIMENTAZIONE REI 120
[EXIT]	USCITA DI SICUREZZA APRIBILE VERSO L'ESTERNO DOTATA DI MANIGLIONE ANTIPANICO A DUE ANTE
[EXIT]	USCITA DI SICUREZZA APRIBILE VERSO L'ESTERNO DOTATA DI MANIGLIONE ANTIPANICO A UNA ANTA
[EXIT]	VALVOLA DI INTERCETTAZIONE A SFERA (NEI VARI DIAMETRI FINO A ø2" - DN50)

