







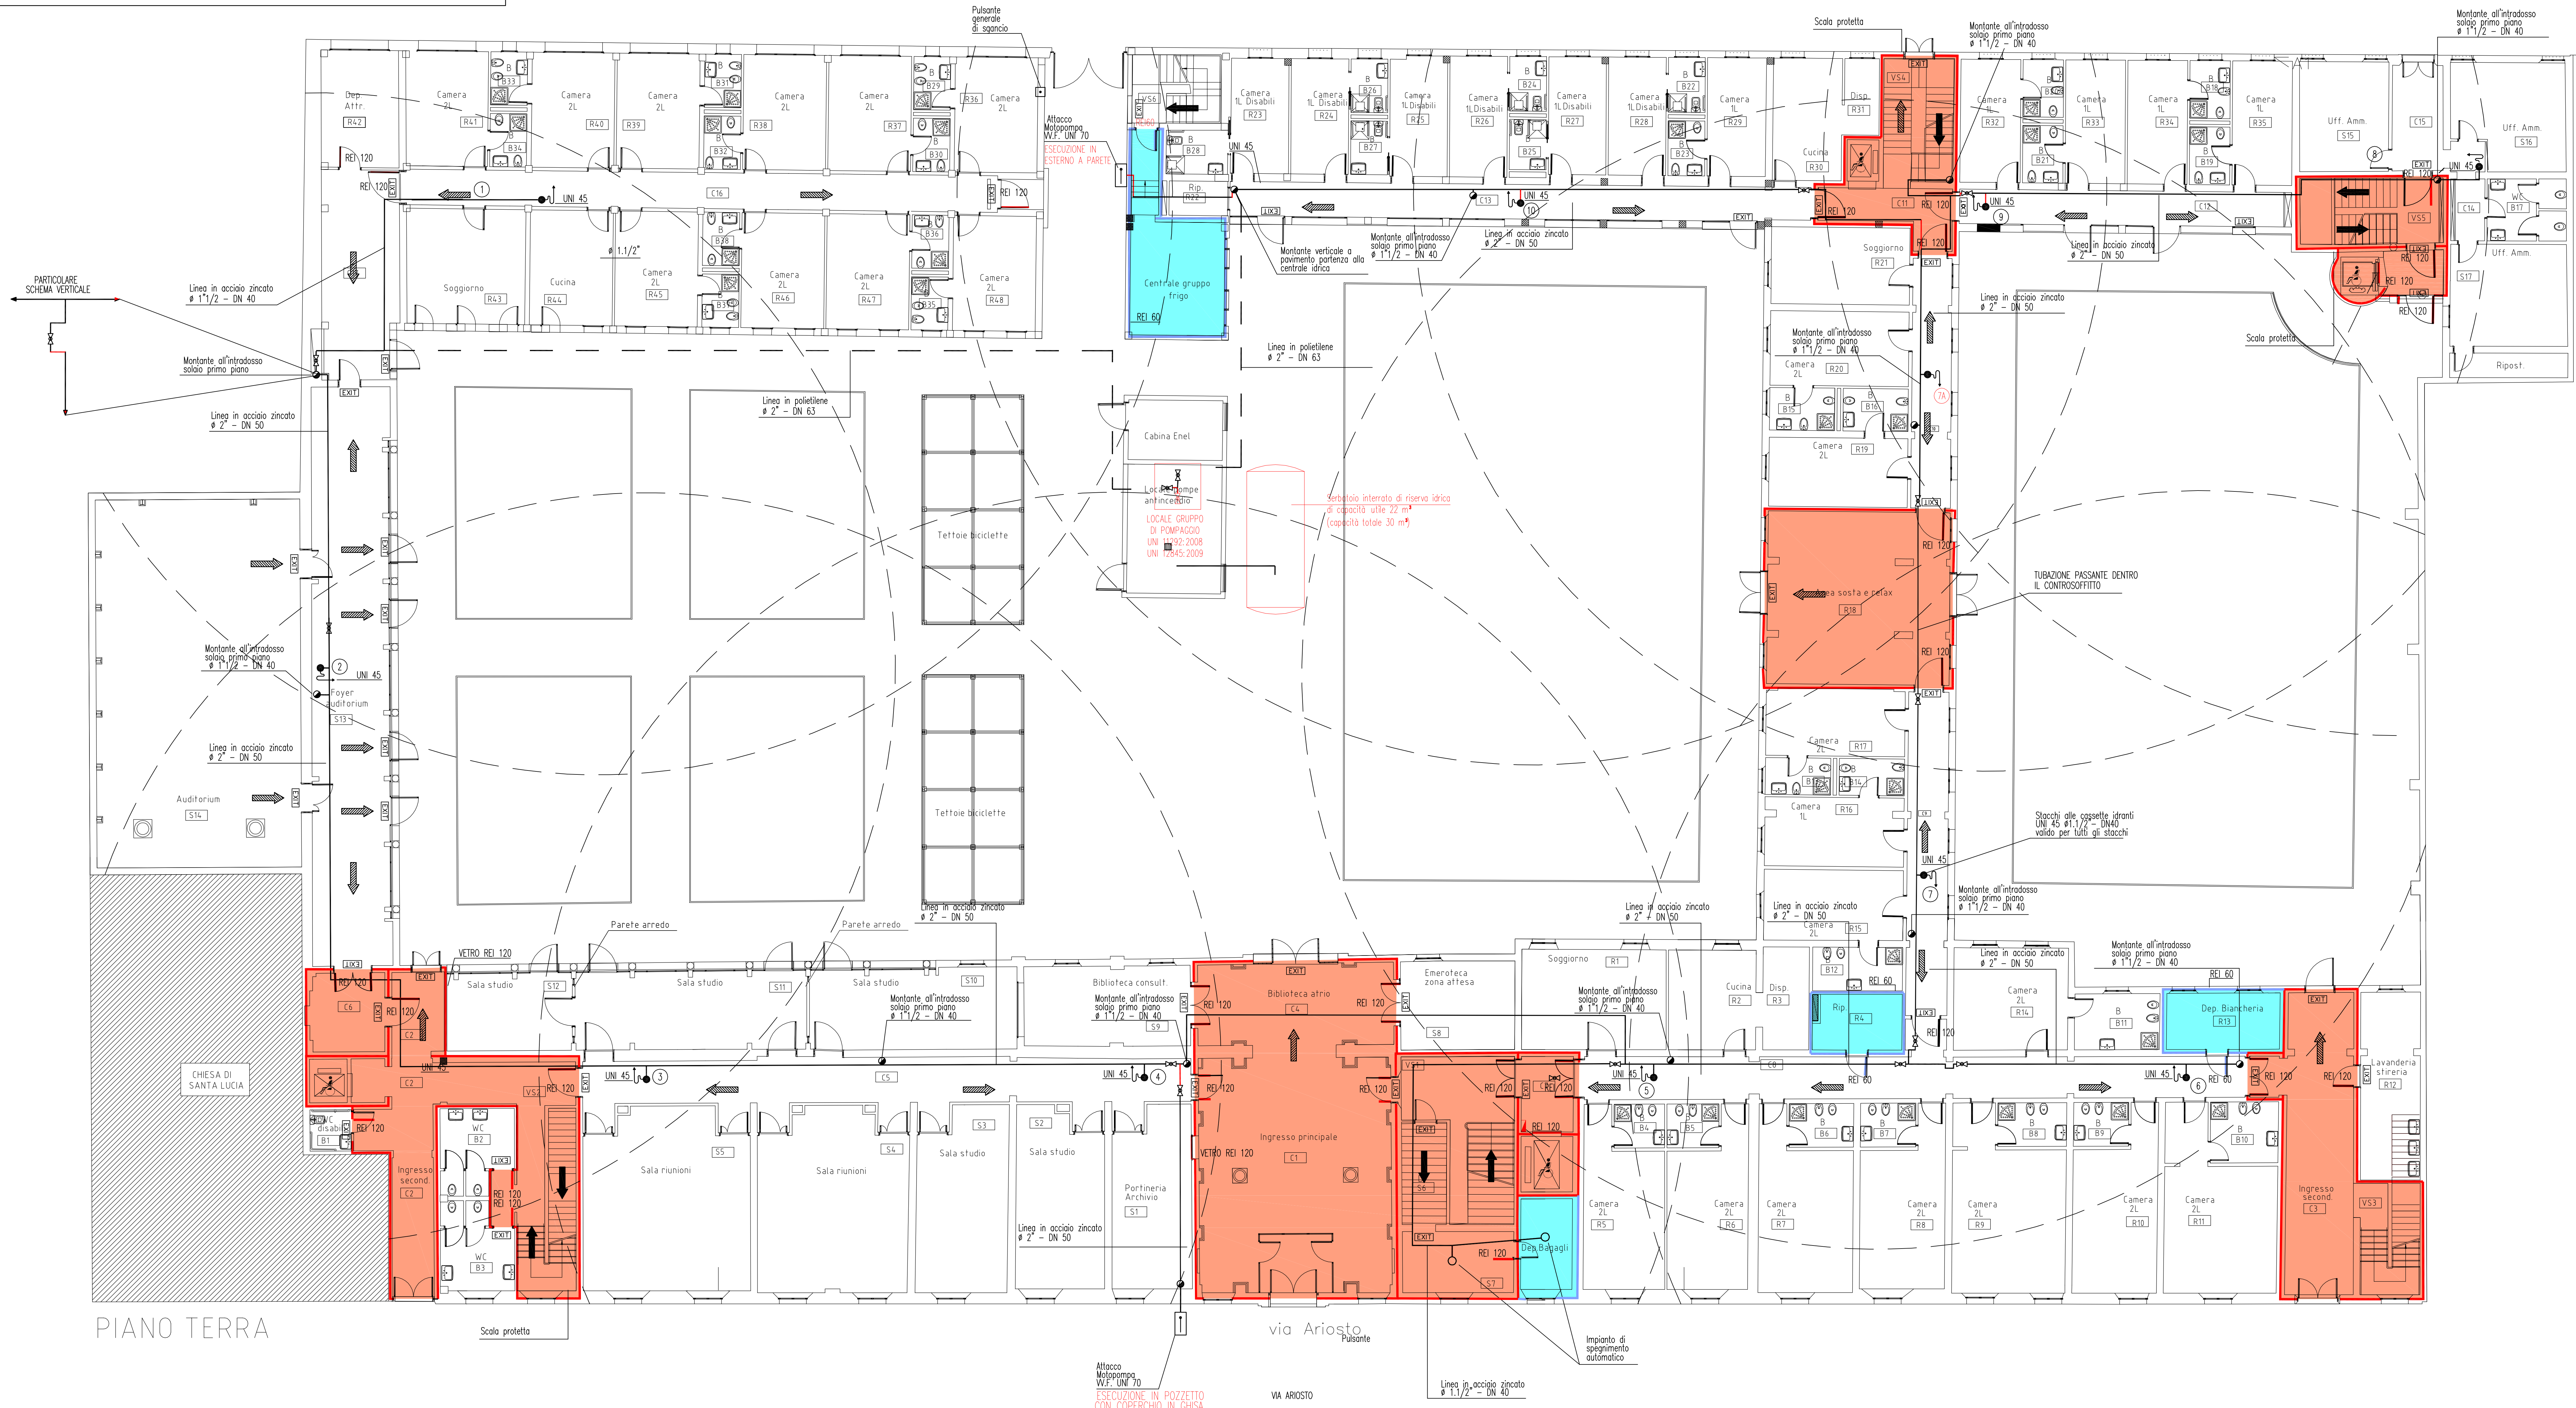



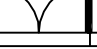


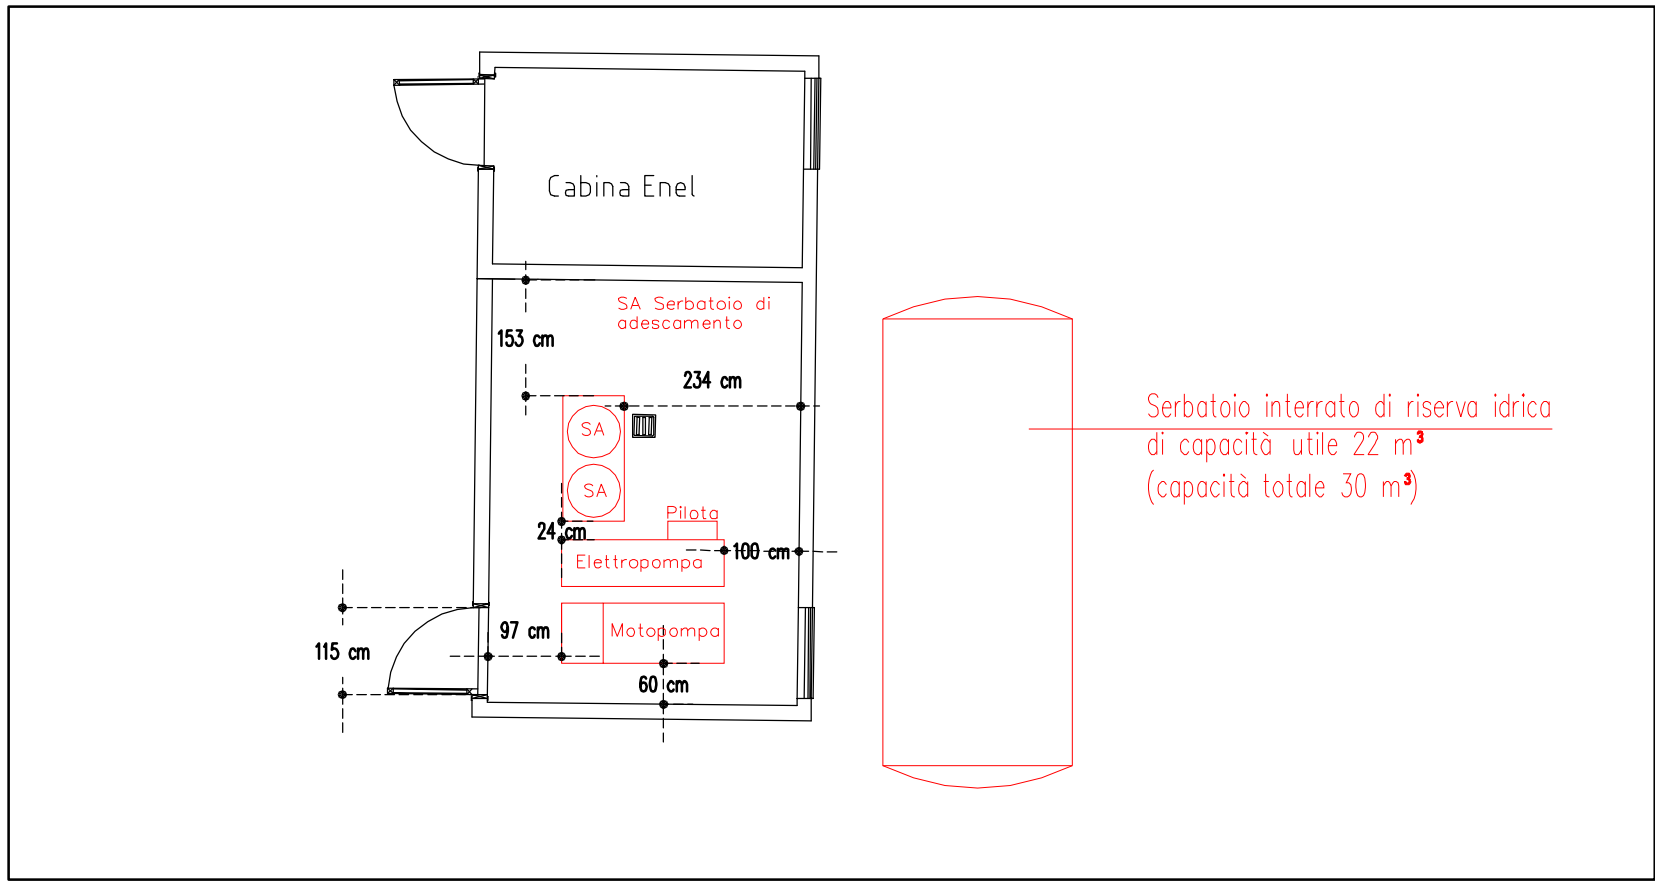


UNIVERSITA' DEGLI STUDI DI FERRARA		
oggetto	RECUPERO DELL'EX CONVENTO DI S.LUCIA, DA ADIBIRE A STRUTTURA RESIDENZIALE PER STUDENTI UNIVERSITARI FERRARA, VIA ARIOSTO — VIA B. TISI DA GAROFALO	data MAGGIO 2012 ogg.
descrizione	AS BUILT/CERTIFICAZIONED.M. 37/08	tavola PV3-1A1
elaborato	IMPIANTO IDRICO ANTINCENDIO — PIANTA PIANO TERRA COMPARTIMENTAZIONI REI	scala 1:200 rit. 04/083
proprietà sede	ASP CENTRO SERVIZI ALLA PERSONA (ex DIREZIONE OFFANDOTIFI E CONSERVATORI) via REPAGNARE, 5 — FERRARA	
ente usuario e stazione appaltante sede	UNIVERSITA' DEGLI STUDI DI FERRARA Ferrara, via Savonarola 9	

LAVORI NON APPARTENENTI ALLA DITTA ESECUTRICE DELL'IMPIANTO IDRICO ANTINCENDIO
ARTICO S.R.L. UNIPERSONALE

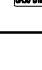

LEGENDA IMPIANTO IDRICO ANTINCENDIO	
RF.	DESCRIZIONE
—	RETE ANTINCENDIO IN ACCIAIO ZINCATO VERNICIATO (POSA ESTERNA) NEI VARI DIAMETRI
—	RETE ANTINCENDIO IN POLIETILENE ALTA DENSITA' (POSA INTERNA) ø 2" - DN 63
	IDRANTE A MURO CON TUBAZIONE FLESSIBILE E LANCIA UNO 45 CON DERIVAZIONE IN ACCIAIO ZINCATO 8863 61/1/2" - DN 40
	STACCHI RAISALTI IN CONTROSOFFITO E DISCENDENTI A PAVIMENTO - ø 1,1/2"
LEGENDA IMPIANTO ANTINCENDIO NON DI NOSTRA COMPETENZA	
	PIANTONERA DI EMERGENZA AUTOMATIZZATA RETROILLUMINATA CON PITTORAGRAMMI DI COLORE VERDE INDICANTE L'USCITA DI SICUREZZA
	CARTELLO MONITORE INDICANTE IL PERCORSO DI ESODO
	CARTELLO MONITORE INDICANTE LE NORME DI SICUREZZA ANTINCENDIO
	CARTELLO MONITORE INDICANTE IL DIVIETO DI FUMARE
	CARTELLO INDICANTE DIVIETO DI USARE L'ASCENSORE IN CASO DI INCENDIO
	PERCORSO DI USCITA ORIZZONTALE
	PERCORSO DI USCITA VERSO IL BASSO
	PORTA RESISTENTE AL FUOCO
	LIMITI COMPARTIMENTAZIONE REI 120
	USCITA DI SICUREZZA APRIBILE VERSO L'ESTERNO DOTATA DI MANIGLIONE ANTIPANICO A DUE ANTE
	USCITA DI SICUREZZA APRIBILE VERSO L'ESTERNO DOTATA DI MANIGLIONE ANTIPANICO A UN'ANTA
	VALVOLA DI INTERCETTAZIONE A SFERA (NEI VARI DIAMETRI FINO A 65" - DN65)