

UNIVERSITA' DEGLI STUDI
DI FERRARA

oggettoRECUPERO DELL'EX CONVENTO DI S.LUCIA, DA ADIBIRE A
STRUTTURA RESIDENZIALE PER STUDENTI UNIVERSITARI
FERRARA, VIA ARIOSTO - VIA B. TISI DA GAROFALO

data
novembre 2002
pgg.
15/03/2012
tavola
E6

descrizioneAS BUILT/CERTIFICAZIONID.M. 37/08

elaboratoIMPIANTI SPECIALI - PIANTA PIANO PRIMO E PIANO SECONDO

scala
1:100
rit.
0129094

proprietàASP CENTRO SERVIZI ALLA PERSONA (ex DIREZIONE ORFANOTROFICI E CONSERVATORI)
sedeASP RIFUGIANCE, 5 - FERRARA

utente usuario e
stazione appaltante
sedeUniversità' DEGLI STUDI DI FERRARA
Ferrara, via Savonarola 9


Direttore dei LavoriArch. CECILIA TRAINA
Ingegnere di CantiereIng. MARIA ELENA GHEDINI
D.O. architettonicoArch. RICCARDO ORLANDI
Arch. GIOVANNI PIRANI
D.O. struttureIng. MASSIMO MUZZOLI
D.O. imp. elettriciIng. MICHELE PROVASI
D.O. imp. meccaniciIng. RICCARDO TREVISAN
Coordinatore per la
sicurezza in fase
di esecuzioneIng. GIAMPIERO SUSANI
Responsabile
del ProcedimentoGeom. SIMONE TRACCHI

DITTA ESECUTRICE LAVORI ELETTRICI
**ZANELLA
IMPIANTI** s.r.l.
Progettazione e installazione impianti elettrici
Via V. Berling, 21 - 44024 Copparo (FE)
tel. 0532962495 - fax 0532962679
e-mail info@zanellaimpianti.it
www.zanellaimpianti.it

LEGENDA SIMBOLI	
	PRESA TV
	PRESA TRASMISSIONE DATI/PRESA TELEFONICA VOIP
	AVVISATORE ACUSTICO A PARETE O A SOFFITTO - 6 W
	CENTRAUNA TV
	PULSANTE A TIRANTE
	PRESA TD PER W-FI SOTTO CONTROSOFFITTO (SCATOLE 500 ESTERNE)
	PULSANTE DI TAGLIAZIONE
	LAMPADA DI SEGNALEZIONE CHIAMATA WC
	RONZATORE DI SEGNALEZIONE CHIAMATA WC

ARMADIO DATI LAN1	
R75	PRESA DATI R75
R76	PRESA DATI R76
R77	PRESA DATI R77
R78	PRESA DATI R78
R80	PRESA DATI R80
R81	PRESA DATI R81
R82	PRESA DATI R82
R83	PRESA DATI R83
R84	PRESA DATI R84
R85	PRESA DATI R85
R86	PRESA DATI R86
R89	PRESA DATI R89
R90	PRESA DATI R90
R91	PRESA DATI R91
R92	PRESA DATI R92
R93	PRESA DATI R93
R94	PRESA DATI R94
R95	PRESA DATI R95
C24	WI-FI 7
C25	WI-FI 8
C27	WI-FI 11
C27	WI-FI 12
C28	WI-FI 9
R96	PRESA DATI R96
R97	PRESA DATI R97
R98	PRESA DATI R98
C29	WI-FI 10

ARMADIO DATI LAN2	
R50	PRESA DATI R50
R52	PRESA DATI R52
R53	PRESA DATI R53
R54	PRESA DATI R54
R55	PRESA DATI R55
R56	PRESA DATI R56
R57	PRESA DATI R57
R62	PRESA DATI R62
R63	PRESA DATI R63
R64	PRESA DATI R64
R65	PRESA DATI R65
R66	PRESA DATI R66
R67	PRESA DATI R67
R68	PRESA DATI R68
R69	PRESA DATI R69
R71	PRESA DATI R71
R72	PRESA DATI R72
R73	PRESA DATI R73
R74	PRESA DATI R74
S18	WI-FI 1
S20	PRESA DATI S20/1
S20	PRESA DATI S20/2
S20	PRESA DATI S20/3
S20	PRESA DATI S20/4
C20	WI-FI 2
C20	WI-FI 3
C23	WI-FI 4
C23	WI-FI 5

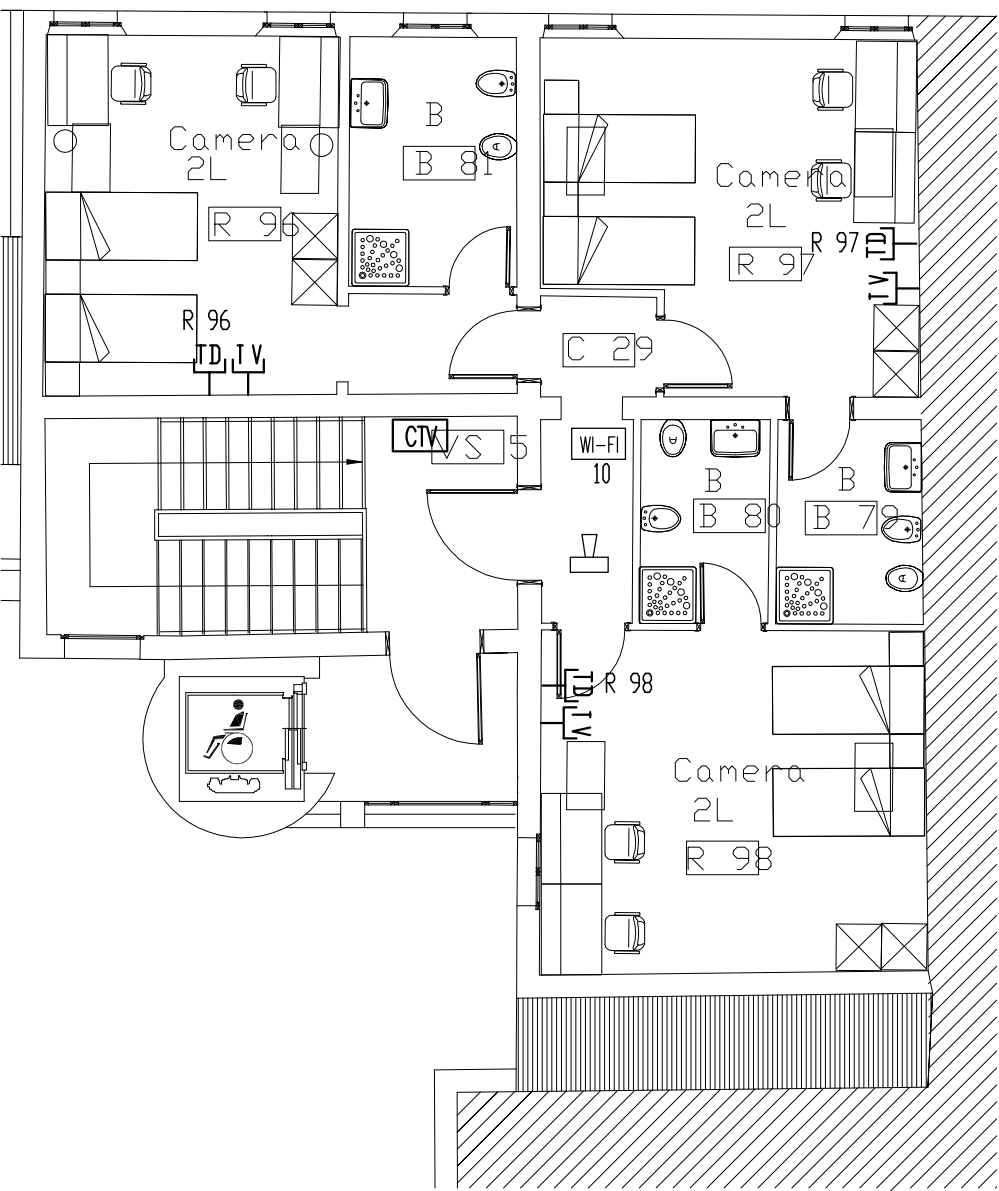

PIANTA PIANO SECONDO
SCALA 1:100

IMPIANTO PRESE TRASMISSIONE DATI COLLEGATO
AL QUADRO PERMUTATORE RETE LAN1

IMPIANTO PRESE TRASMISSIONE DATI COLLEGATO
AL QUADRO PERMUTATORE RETE LAN2

IMPIANTO PRESE TRASMISSIONE DATI COLLEGATO
AL QUADRO PERMUTATORE RETE LAN1

IMPIANTO PRESE TRASMISSIONE DATI COLLEGATO
AL QUADRO PERMUTATORE RETE LAN2

PIANTA PIANO PRIMO
SCALA 1:100