




<p align="center"><b>UNIVERSITA' DEGLI STUDI DI FERRARA</b></p>		<p>data novembre 2002</p> <p>ogg: 26/09/2012</p> <p>tavola</p> <p>scala 1:100 -rf- 0L29094</p>	
<p>oggetto</p> <p>descrizione</p> <p>elaborato</p>	<p>RECUPERO DELL'EX CONVENTO DI S.LUCIA, DA ADIBIRE A STRUTTURAZIONE RESIDENZIALE PER STUDENTI UNIVERSITARI</p> <p>FERRARA, VIA AROSTIO – VIA B. TISI DA GAROFALO</p> <p>AS BUILT/CERTIFICAZIONID.M. 37/08</p> <p>IMPIANTO RIVELAZIONE INCENDI – PIANTA PIANO PRIMO E PIANO SECONDO</p>		
<p>proprietà ASP CENTRO SERVIZI ALLA PERSONA (ex DIREZIONE ORNAMENTI E CONSERVATORI)</p> <p>sede via RIPAIONE, 5 – FERRARA</p>			
<p>ente usuário e stazione appaltante</p> <p>sede Ferrara, via Savonarola 9</p>			
<p>Direttore dei Lavori Arch. CECILIA TRAINA</p> <p>Ispettore di Cantiere Ing. MARIA ELENA GHEDINI</p> <p>D.O. architettonico Arch. RICCARDO ORLANDI Arch. GIANPI PIRANI</p> <p>D.O. strutture Ing. MASSIMO MUZZOLI</p> <p>D.O. imp. elettrici Ing. MICHELE PROVASI</p> <p>D.O. imp. meccanici Ing. RICCARDO TREVISAN</p> <p>Coordinatore per la Sicurezza in fase di Esecuzione Ing. GIANPIERO SUSANI</p> <p>Responsabile del Procedimento Geom. SIMONE TRACCHI</p>		<p>DITTA ESECUTRICE LAVORI ELETTRICI</p> <p> <b>ZANELLA IMPIANTI</b> s.r.l.</p> <p>Progettazione e installazione impianti elettrici Via V. Venturi, 21 - 44034 Coppo (FE) tel. 0532860246 - fax 0532860279 e-mail info@zanellaimpianti.it <a href="http://www.zanellaimpianti.it">www.zanellaimpianti.it</a></p> <p> <b>SINCERT</b> SISTEMI CERTIFICATI</p> <p> <b>CEC</b> CANTIERI ELETTRICI CERTIFICATI</p> <p> <b>IPAB</b> IMPIANTI PUBBLICI</p>	

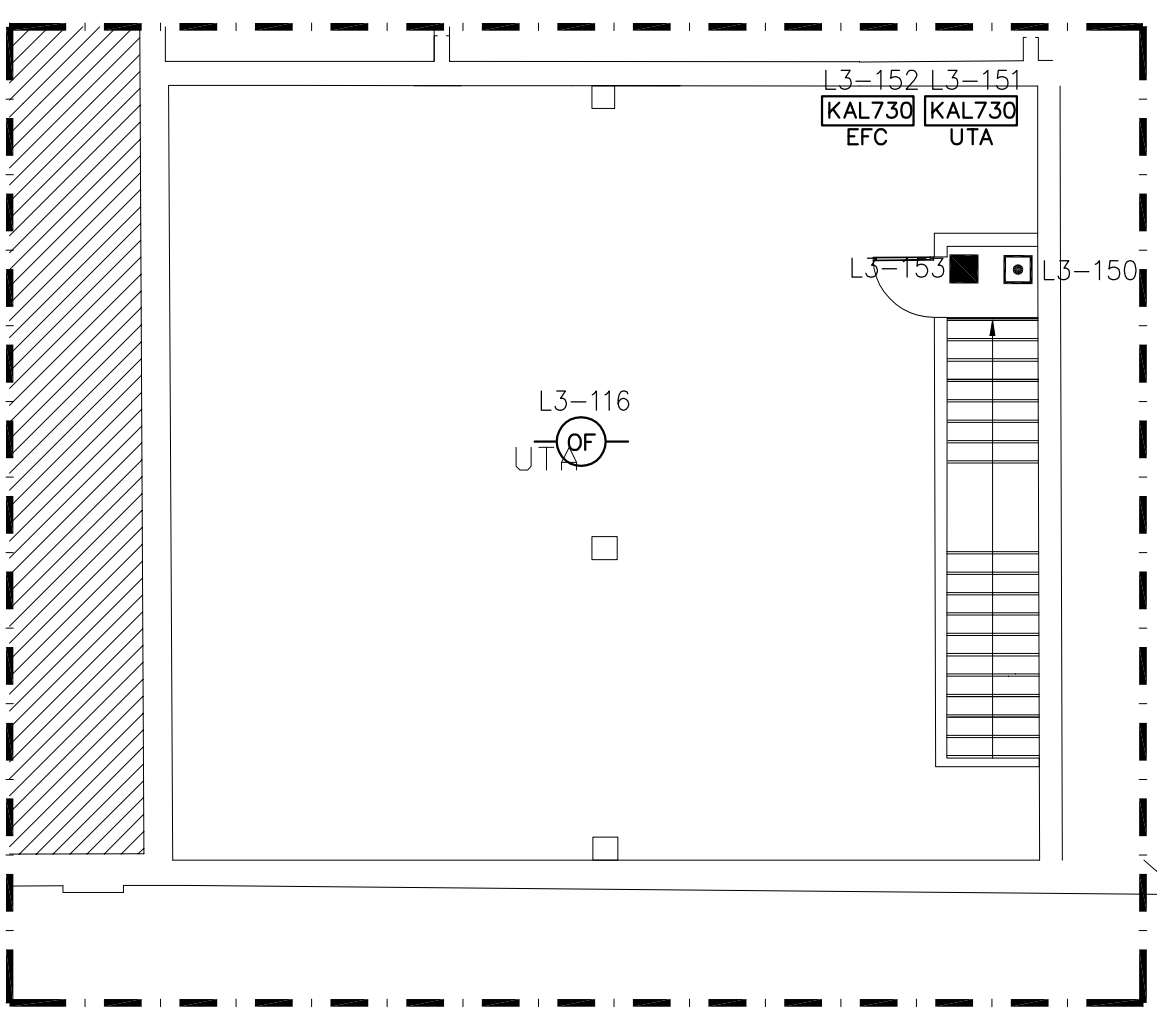

LOCALE TECNICO PIANO SOTTOTETTO - STRALCIO  
SCALA 1:100

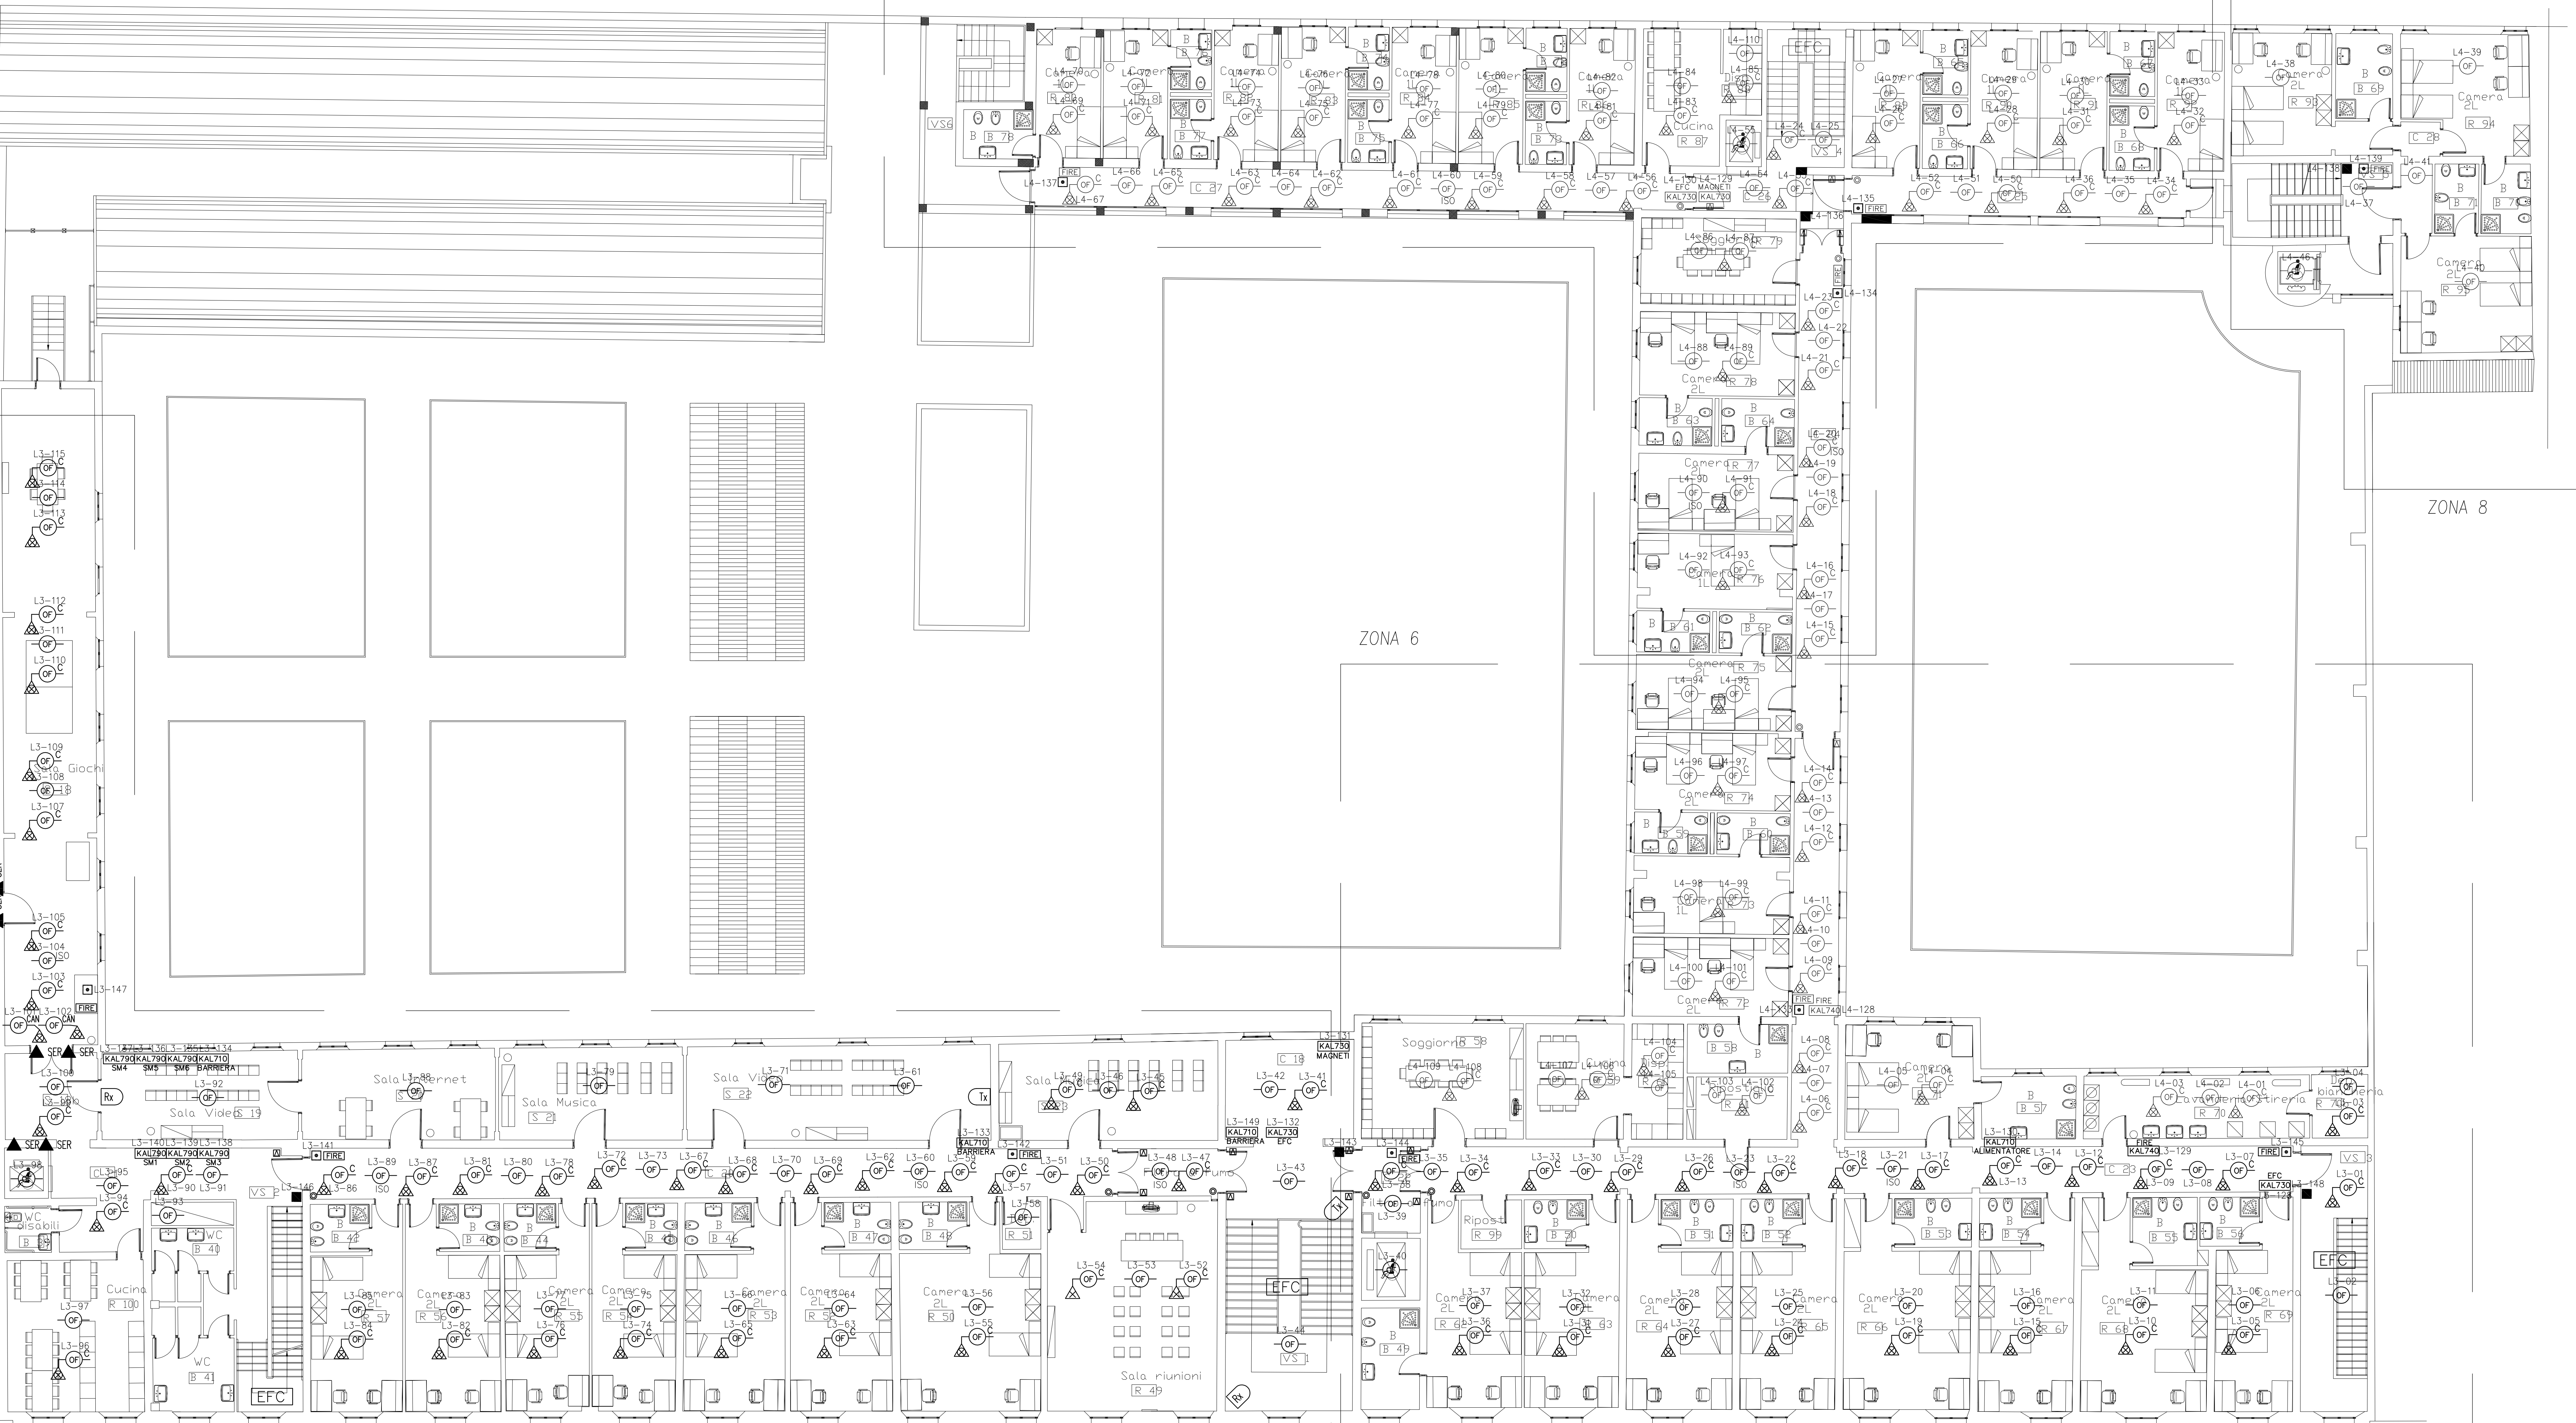

PIANTA PIANO PRIMO  
SCALA 1:100

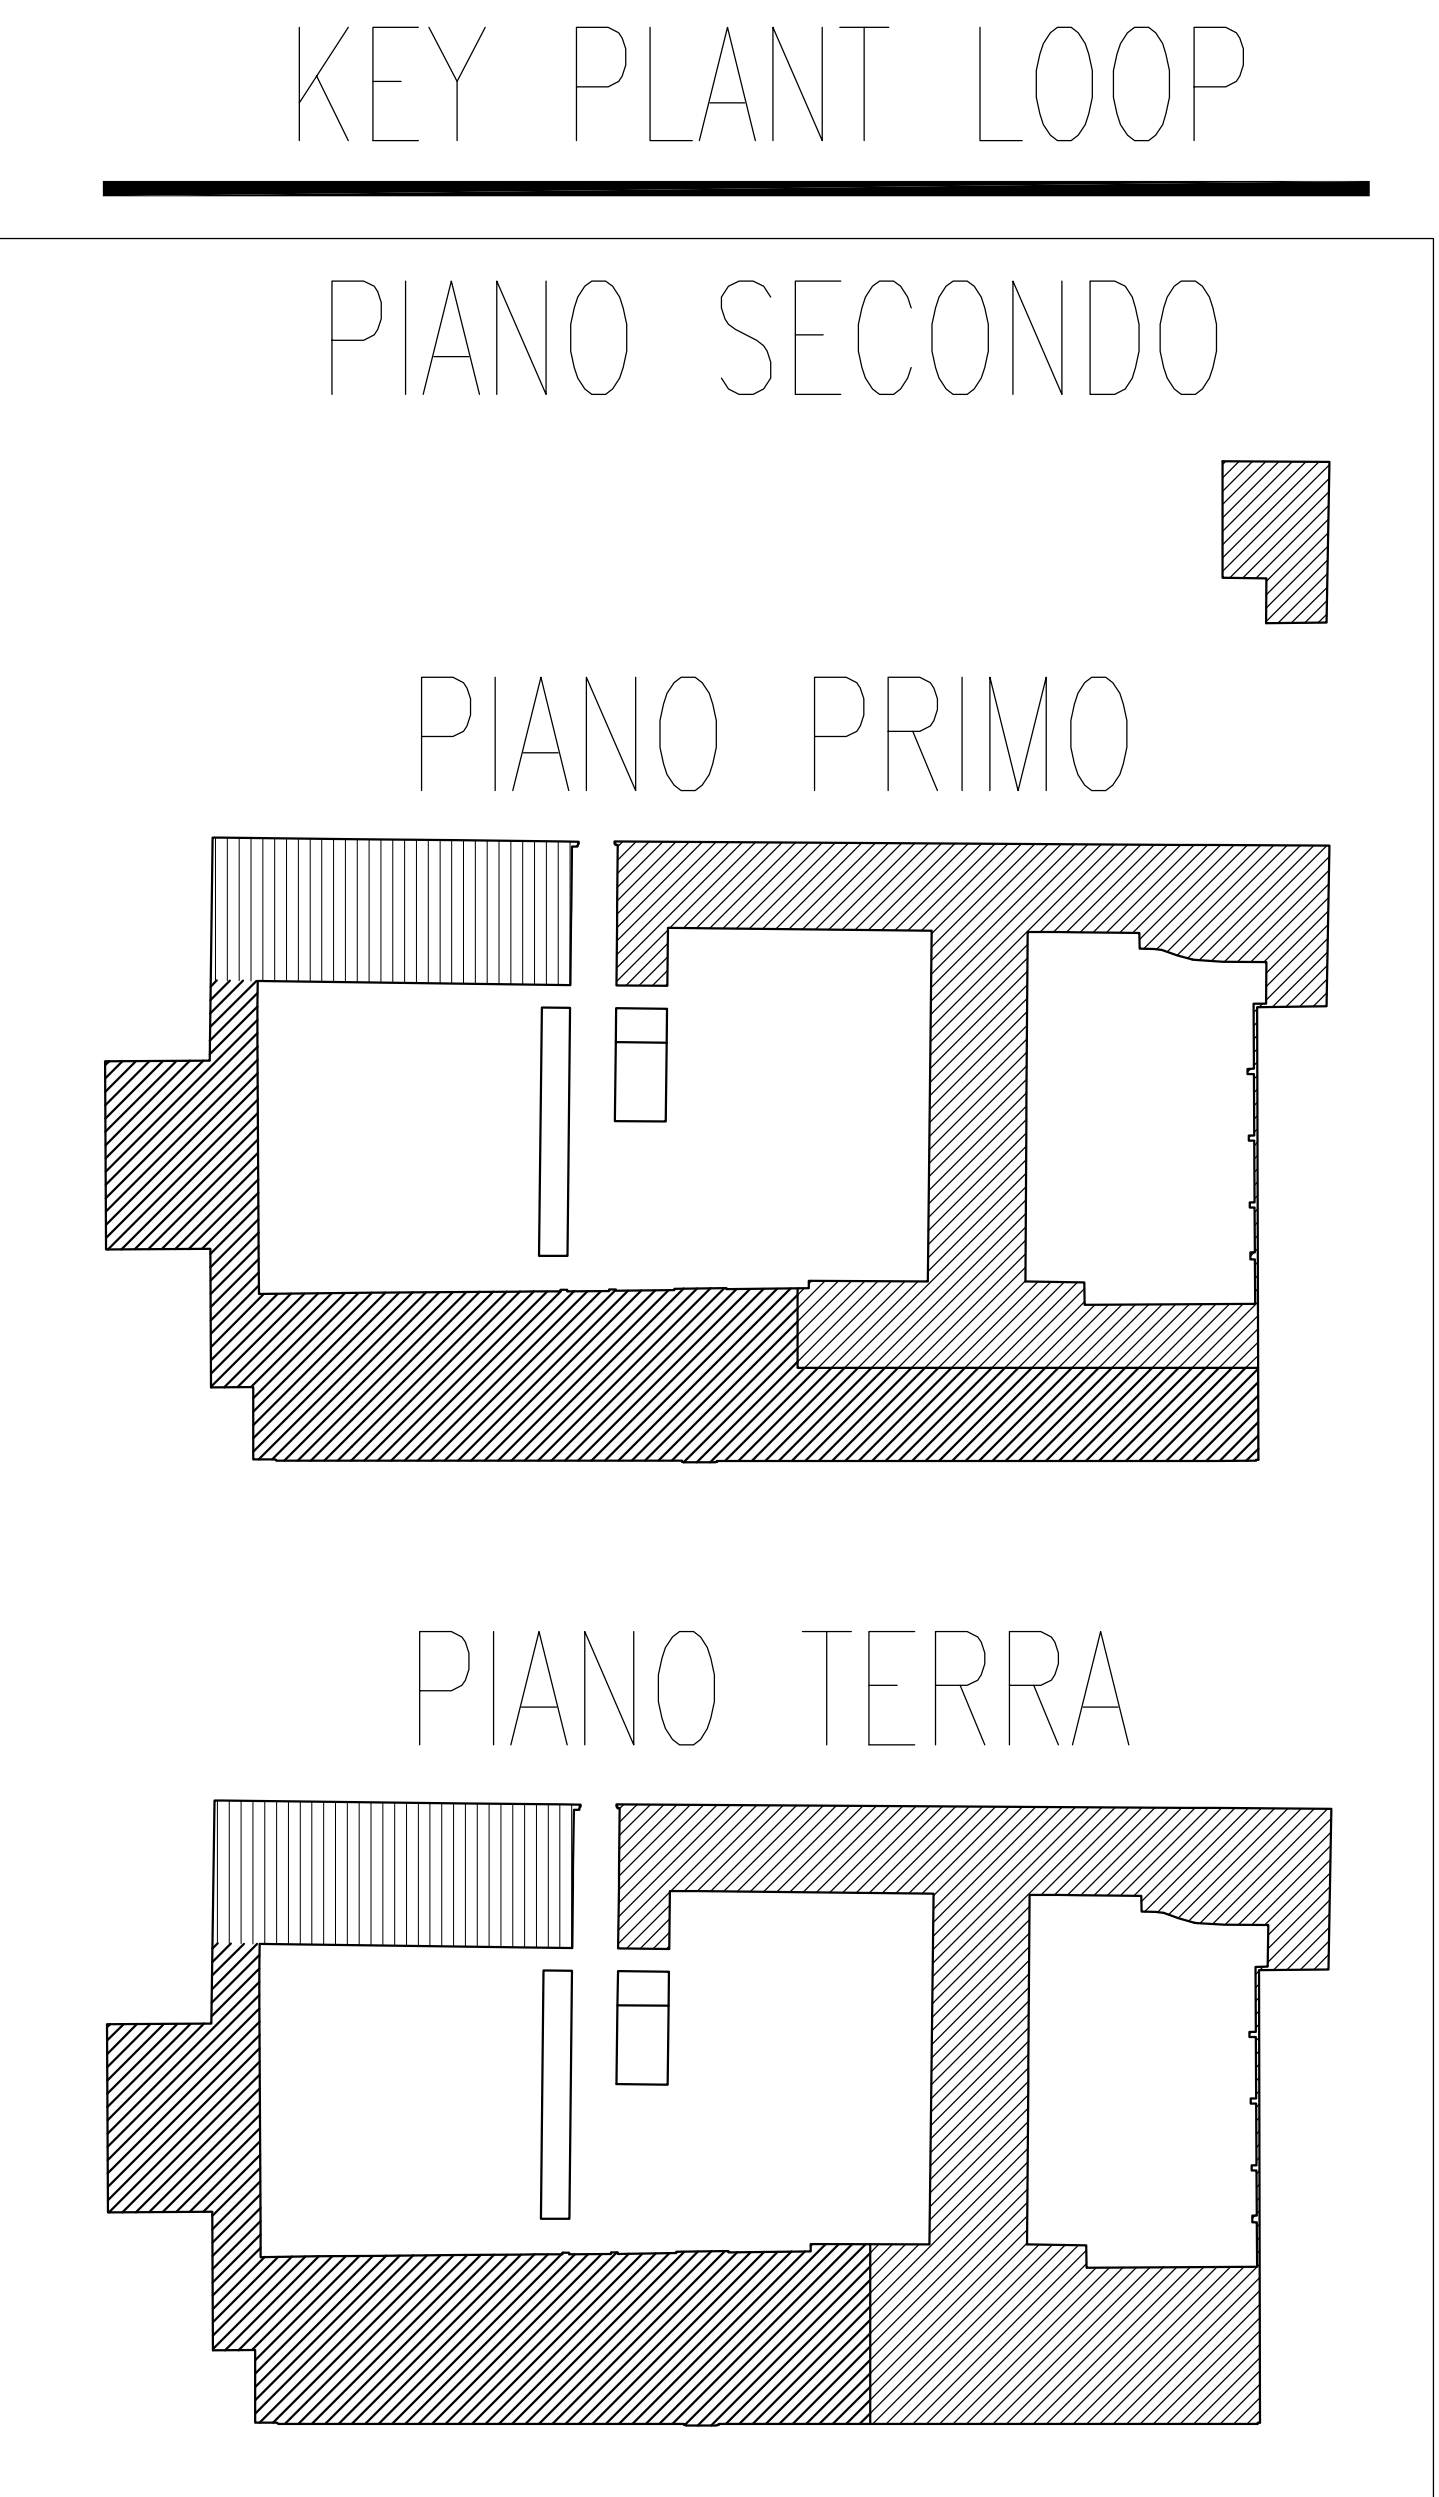

LEGENDA SIMBOLI	
	CENTRALE RIVELAZIONE INCENDI
	RIVELATORE OTTICO DI FUMO ANALOGICO AUTONDIRIZZANTE
	MODULO SOLITARE INSTALLATO NEI PRESSI DEL RIVELATORE FOSTO SOTTO IL CONTROSFIDATO
	RIVELATORE OTTICO DI FUMO ANALOGICO AUTONDIRIZZANTE PER POSA ENTRO CONTROSFIDATO
	RIVELATORE OTTICO DI FUMO ANALOGICO AUTONDIRIZZANTE PER POSA ENTRO CANALI D'ARIA
	LEDI DI RIVELAZIONE DI FUMO E ALLARME PER RIVELATORE POSATO ENTRO CONTROSFIDATO
	ELETTROMAGNETE DI RITENUTA PER PORTE REI
	PULSANTE DI SBLOCCO ELETTROMAGNETICI PORTE REI
	PANNELLO ALLARME INCENDIO
	PULSANTE ALLARME INCENDIO
	BARRIERA AD INFRAROSSI PER RIVELAZIONE INCENDI A RIFLESSIONE
	ATTUATORE LUCEFUGO
	PULSANTE ATTUAZIONE MANUALE EVACUATORE FUMO E CALORE
	COMANDO SERRANDA MOTORIZZATA TAGLIAFUOCO