











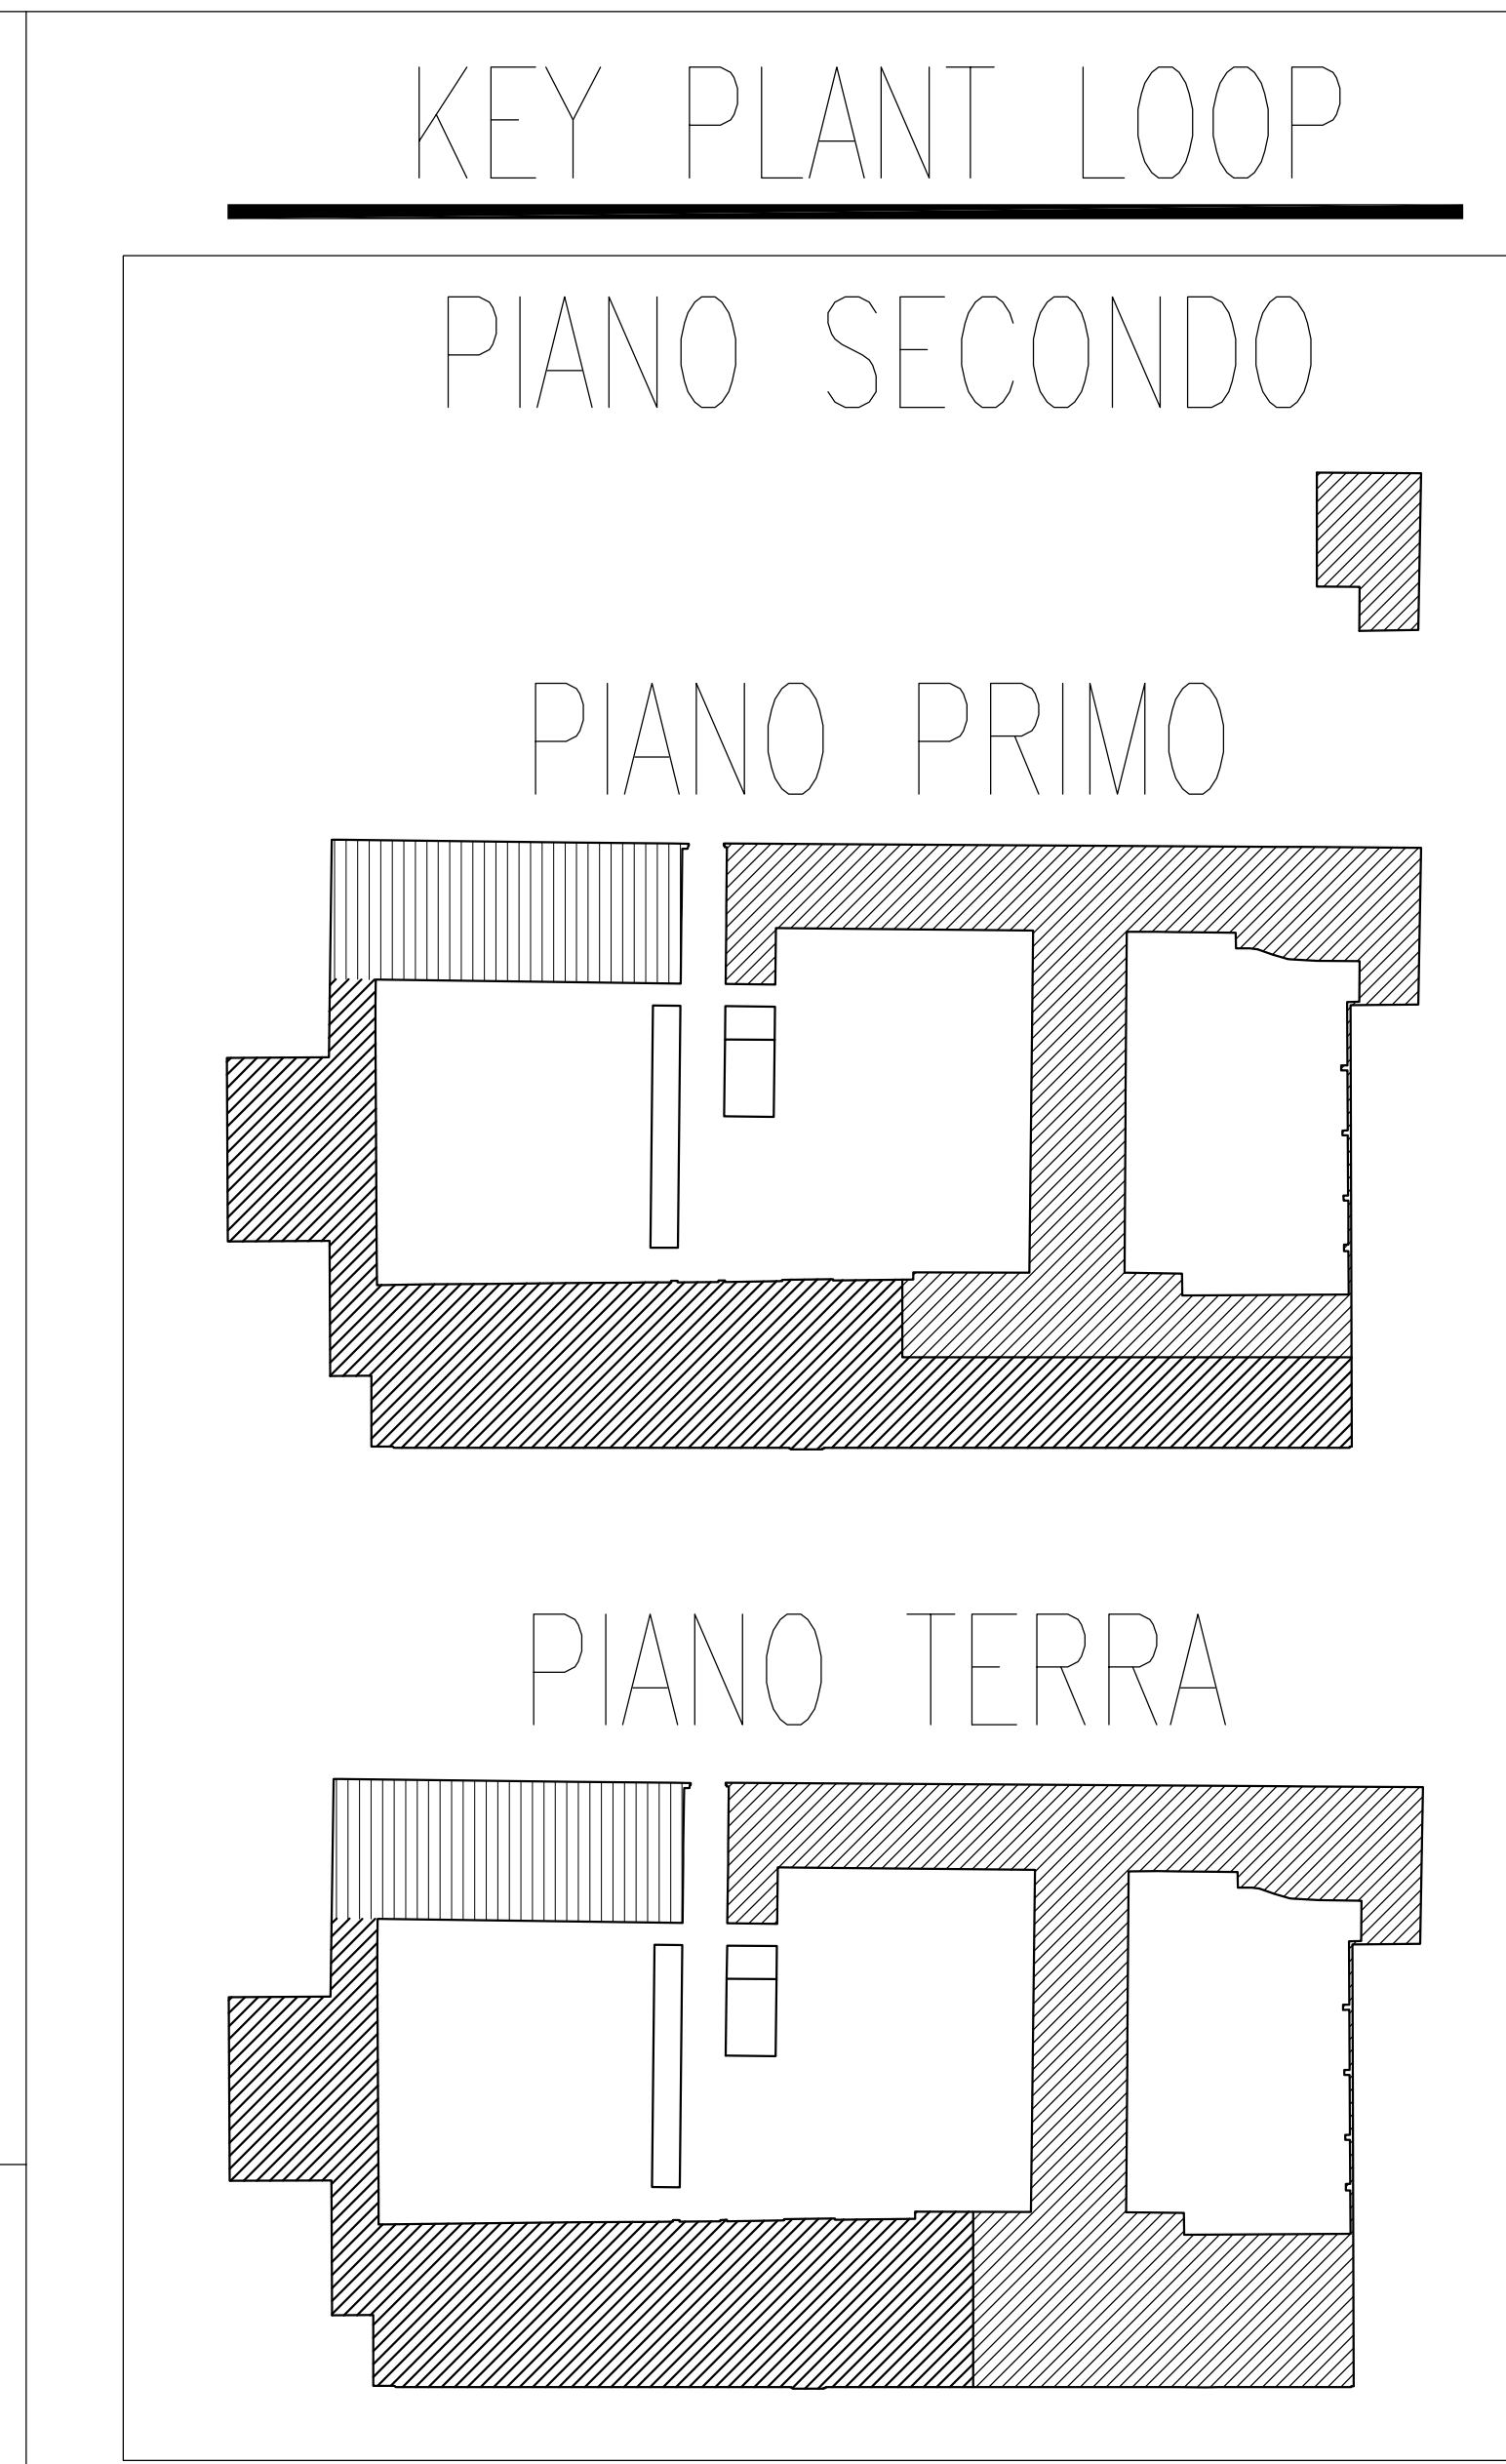


UNIVERSITA' DEGLI STUDI DI FERRARA				
oggetto	RECUPERO DELL'EX CONVENTO DI S.LUCIA, DA ADIBIRE A STRUTTURA RESIDENZIALE PER STUDENTI UNIVERSITA'  FERRARA, VIA ARIOSTO – VIA B. TISI DA GAROFALO	data novembre 2002  app. 26/09/2012  tavola  E7  scala 1:100 r.t.  02.209.24		
deserzione	AS BUILT/CERTIFICAZION.D.M. 37/08			
elaborato	IMPIANTO RIVELAZIONE INCENDI = PIANTA PIANO TERRA			
proprietà ASPI CENTRO SERVIZI ALLA PERSONA (ex DIREZIONE ORFANOTRATTI E CONSERVATORI) sede via RIFUGIATE, 5 – FERRARA				
ente usuario e stazione appaltante UNIVERSITA' DEGLI STUDI DI FERRARA sede Ferrara, via Savonarola 9				
<table><tr><td>Direttore dei Lavori Arch. CELIA TRAINA Ispettore di Cantiere Ing. MARIA ELENA GHEDINI D.O. architettónica Arch. RICCARDO ORLANDI Arch. GIANNI PIRANI D.O. strutture Ing. MASSIMO MUZZIOLI D.O. imp. elettrici Ing. MICHELE PROVASI D.O. imp. meccanici Ing. RICCARDO TREVISAN Cordinatore per la Sicurezza in fase di Esecuzione Ing. GAMPERO SUSANI Responsabile del Procedimento Geom. SIMONE TRACCHI</td><td>DITTA ESECUTRICE LAVORI ELETTRICI   <b>ZANELLA IMPIANTI</b> s.r.l. Progettazione e installazione impianti elettrici Via V. Bertoni, 21 - 44043 Copparo (FE) tel. 0532965045 - fax 0532965029 e-mail info@zanellaimpianti.it www.zanellaimpianti.it    </td></tr>



LEGENDA SIMBOLI			
	CENTRALE RIVELAZIONE INCENDI		PULSANTE DI SBLOCCO ELETTROMAGNETI PORTE PEI
	RIVELATORE OTTICO DI FUMO ANALOGICO AUTONDIRIZZANTE		PANNELLO ALLARME INCENDIO
	MODULO ISOLATORE INSTALLATO NEI PRESSI DEL RIVELATORE POSTO SOPRA IL CONTROSOFFITTO		PULSANTE ALLARME INCENDIO
	RIVELATORE OTTICO DI FUMO ANALOGICO AUTONDIRIZZANTE PER POSA ENTRO CONTROSOFFITTO		BARRETTA AD INFRAROSSI PER RIVELAZIONE INCENDI A RIFLESSIONE
	RIVELATORE OTTICO DI FUMO ANALOGICO AUTONDIRIZZANTE PER POSA ENTRO CANALI D'ARIA		ATTUATORE LUCERARIO
	LED DI RIPETIZIONE DI AVVENUTO ALLARME PER RIVELATORE POGATO ENTRO CONTROSOFFITTO		PULSANTE ATTUAZIONE MANUALE EVACUATORE FUMO E CALORE
	ELETTROMAGNETE DI RITENUTA PER PORTE PEI		COMANDO SERRANDA MOTORIZZATA TAGLIAPUOCO

