UNIVERSITA' DEGLI STUDI
DI FERRARA

oggetto	RECUPERO DELL'EX CONVENTO DI S.LUCIA, DA ADIBIRE A STRUTTURA RESIDENZIALE PER STUDENTI UNIVERSITARI FERRARA, VIA ARIOSTO – VIA B. TISI DA GAROFALO	data MAGGIO 2012 agg.
descrizione	**AS BUILT / CERTIFICAZIONI D.M. 37/08**	tavola PV3-13
elaborato	SCHEMA INDIVIDUAZIONE COLONNE, COLLETTORI E ATTRAVERSAMENTI IMPIANTISTICI – PIANO PRIMO E SECONDO	scala 1:200 rif.

proprietà sede	DIREZIONE ORFANOTROFI E CONSERVATORI Ferrara, via XX SETTEMBRE 100
ente usuario e stazione appaltante sede	UNIVERSITA' DEGLI STUDI DI FERRARA Ferrara, via Savonarola 9

Direttore dei Lavori	Arch. CECILIA TRAINA
Ispettore di Cantiere	Ing. MARIA ELENA GHEDINI
D.O. architettonica	Arch. RICCARDO ORLANDI Arch. GIANNI PIRANI
D.O. strutture	Ing. MASSIMO MUZZOLI
D.O. imp. elettrici	Ing. MICHELE PROVASI
D.O. imp. meccanici	Ing. RICCARDO TREVISAN
Coordinatore per la Sicurezza in fase di Esecuzione	Ing. GIAMPIERO SUSANI
Responsabile del Procedimento	Geom. SIMONE TRACCHI

SCHEMA INDIVIDUAZIONE COLONNE, COLLETTORI E ATTRAVERSAMENTI IMPIANTISTICI - PIANO PRIMO

SCALA 1:200

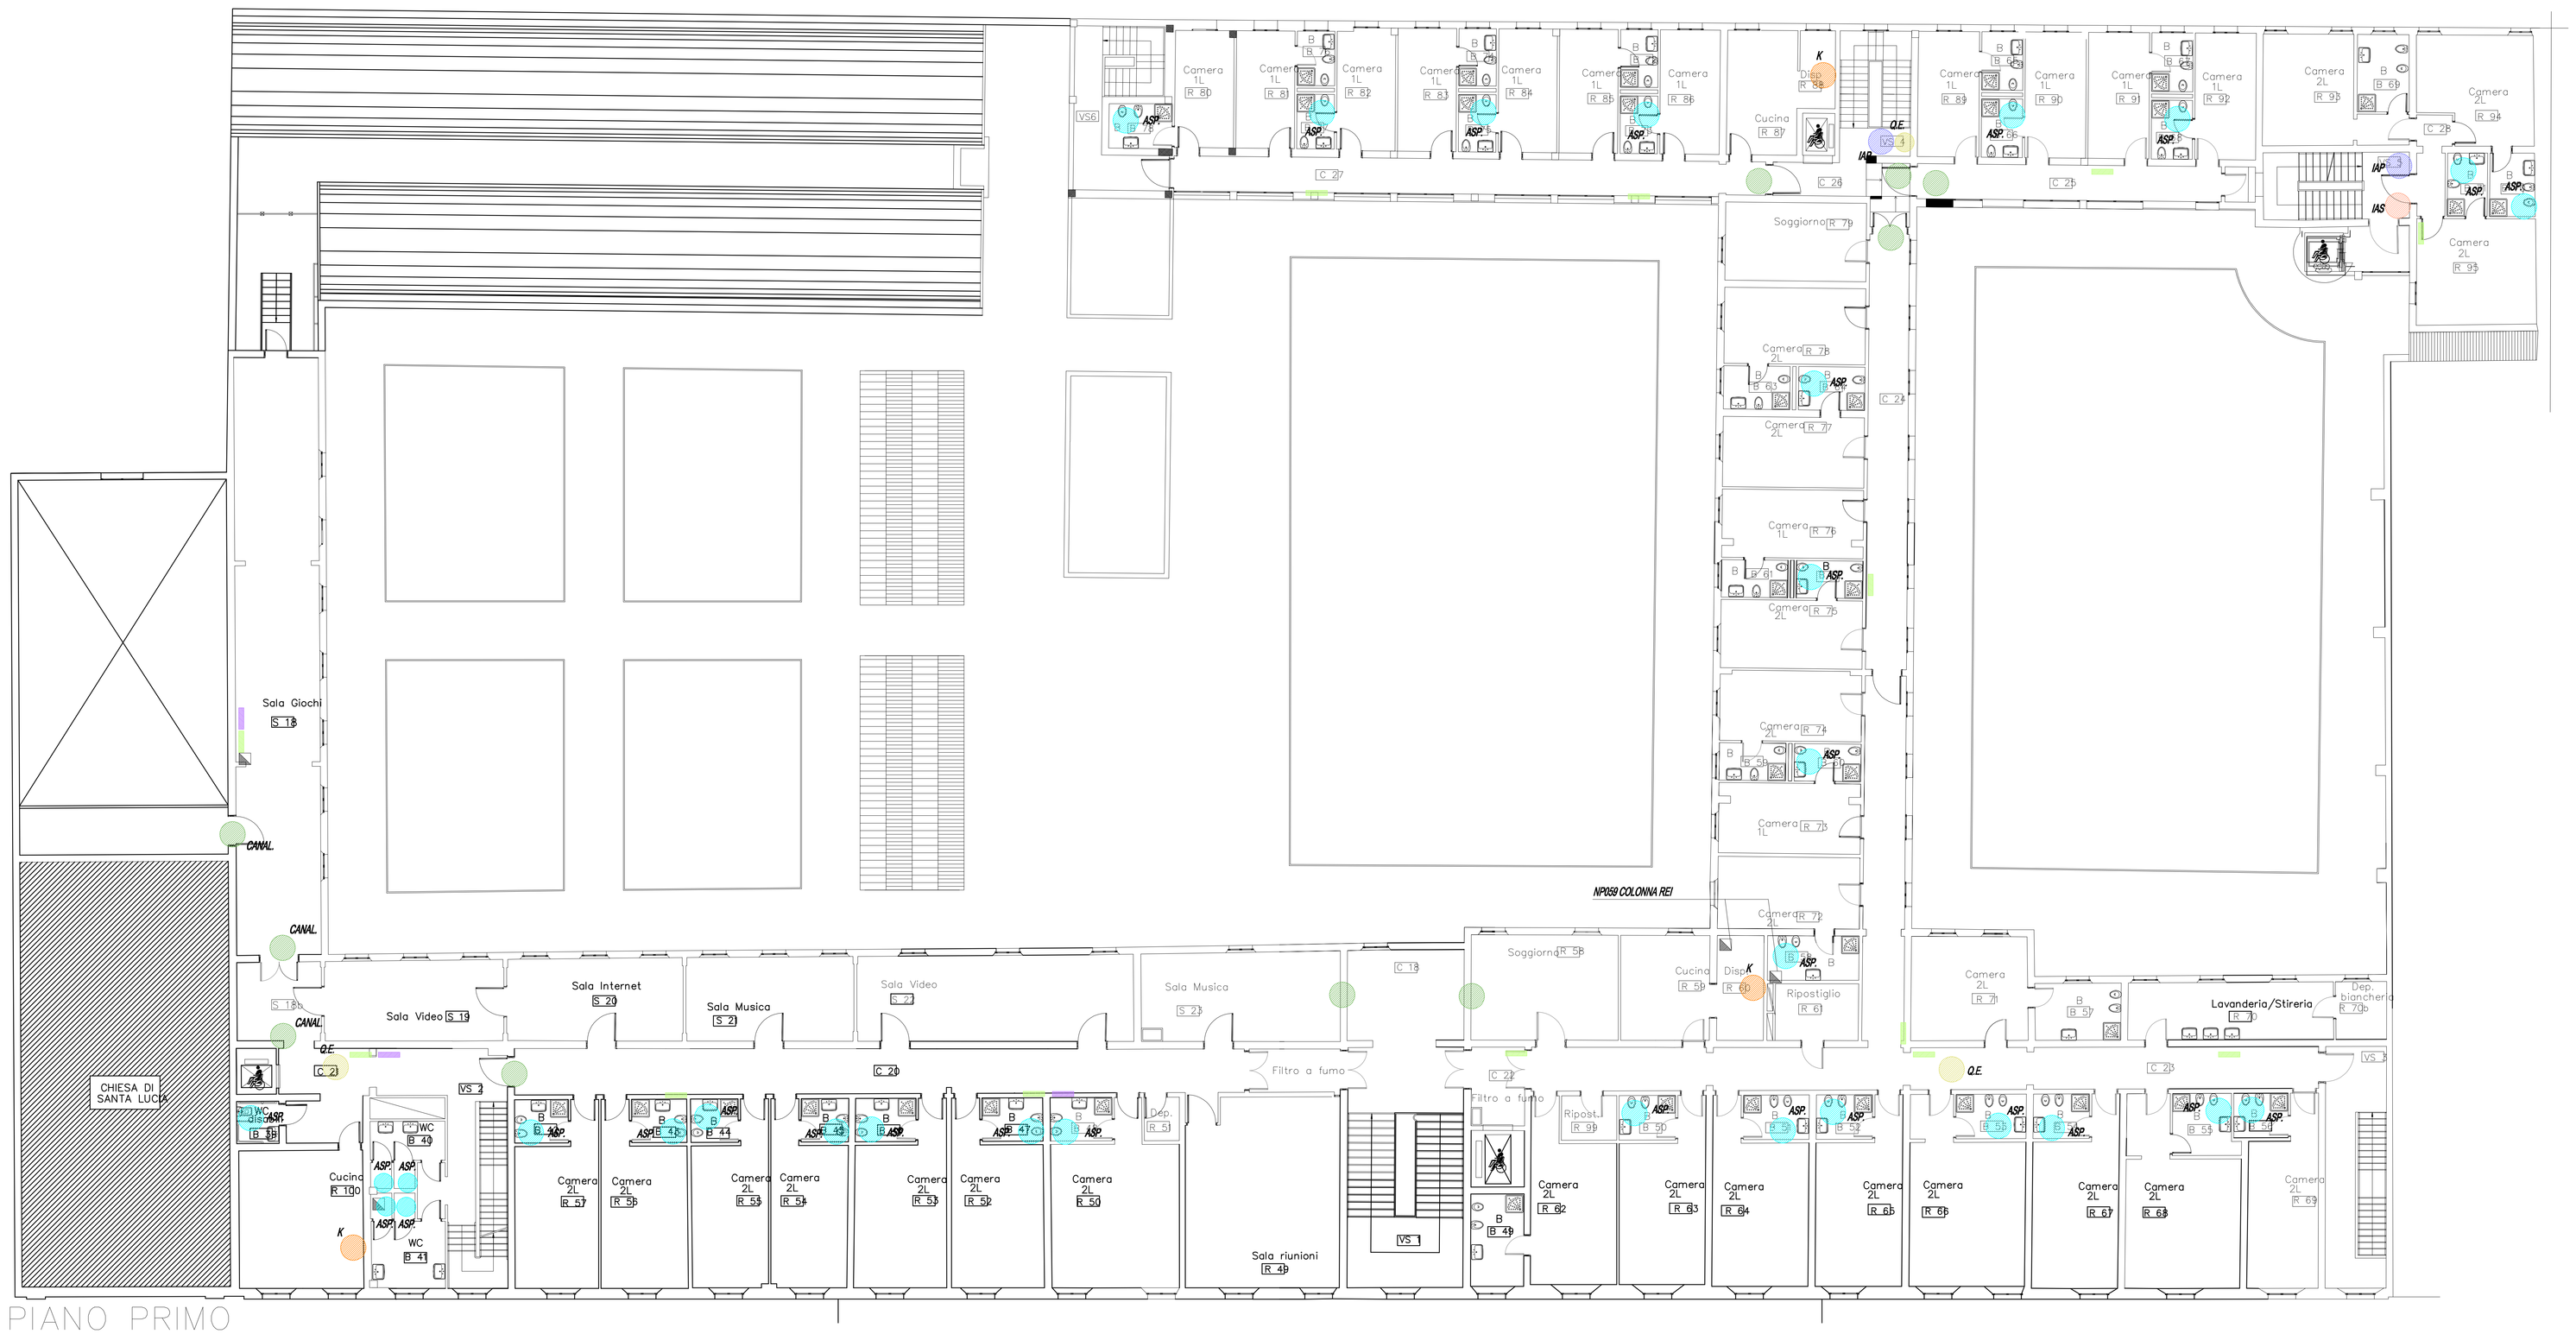

PIANO PRIMO

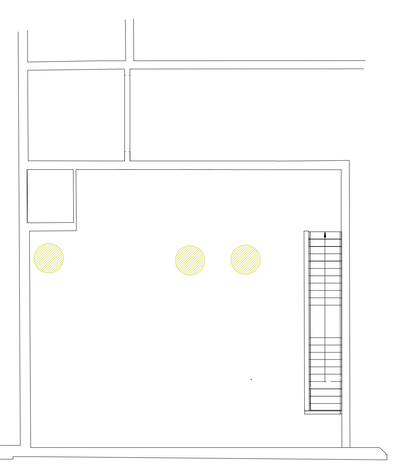

PIANO SECONDO

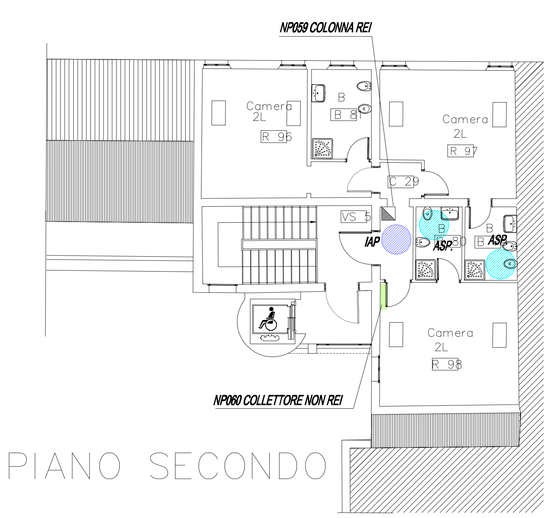

PIANO SECONDO

LEGENDA

NP066 / NP067
COLLARI REI120 INTUMESCENTI PER PLUVIALI - APPLICAZIONE ESEGUITA IN CONFORMITÀ CON LE CERTIFICAZIONI N.203677/2790FR

NP066
COLLARI REI120 INTUMESCENTI PER ASPIRAZIONE CUCINE - APPLICAZIONE ESEGUITA IN CONFORMITÀ CON LE CERTIFICAZIONI N.203677/2790FR

NP067
COLLARI REI120 INTUMESCENTI PER ASPIRAZIONE BAGNI - APPLICAZIONE ESEGUITA IN CONFORMITÀ CON LE CERTIFICAZIONI N. 203677/2790FR

NP059
CAVEDI REI120 PER COLONNE MONTANTI IMPIANTI (REALIZZAZIONE NON APPARTENENTE ALLA DITTA ARTICO S.R.L. UNIPERSONALE)

NP060
COLLETTORI PER IMPIANTO TERMICO PROTEZIONE TUBAZIONI ALL'INTERNO DI CAVEDIO REI120 (CUSCINI INTUMESCENTI)

COLLETTORI PER IMPIANTO RAFFREDDAMENTO PROTEZIONE TUBAZIONI ALL'INTERNO DI CAVEDIO REI120 (CUSCINI INTUMESCENTI)

NP068
PROTEZIONE PER ATTRAVERSAMENTI REI120 DI IMPIANTI A SOFFITTO (CUSCINI INTUMESCENTI)
PER I QUADRI ELETTRICI (IDENTIFICATI CON "Q.E." IN PIANTA) I CUSCINI SARANNO POSATI ENTRO CANALE METALLICO MONTANTE
APPLICAZIONE ESEGUITA IN CONFORMITÀ CON LE CERTIFICAZIONI ED ALLA DOCUMENTAZIONE CONSEGNATA ALLA D.LL
N. 184044/2633RF - N.222833/2921FR- N.230362/3003FR

NP068
PROTEZIONE PER ATTRAVERSAMENTI REI120 DI IMPIANTI A PARETE (CUSCINI INTUMESCENTI)
APPLICAZIONE ESEGUITA IN CONFORMITÀ CON LE CERTIFICAZIONI ED ALLA DOCUMENTAZIONE CONSEGNATA ALLA D.LL
N. 184044/2633RF - N.222833/2921FR- N.230362/3003FR

NP046 - NP047 - NP048
PROTEZIONE PER ATTRAVERSAMENTI IMPIANTO IDRICO ANTINCENDIO A SOFFITTO
(MASTICE INTUMESCENTE) IDENTIFICATI CON "IAS" IN PIANTA
APPLICAZIONE ESEGUITA IN CONFORMITÀ CON LE CERTIFICAZIONI ED ALLA DOCUMENTAZIONE CONSEGNATA ALLA D.LL
N. 229521/2991FR -156755/2330RF

NP069
PROTEZIONE PER ATTRAVERSAMENTI IMPIANTO IDRICO ANTINCENDIO A PARETE (CONDOTTE IN ACCIAIO)
(MASTICE INTUMESCENTE) IDENTIFICATI CON "IAP" IN PIANTA
APPLICAZIONE ESEGUITA IN CONFORMITÀ CON LE CERTIFICAZIONI ED ALLA DOCUMENTAZIONE CONSEGNATA ALLA D.LL
N. 229521/2991FR -156755/2330RF