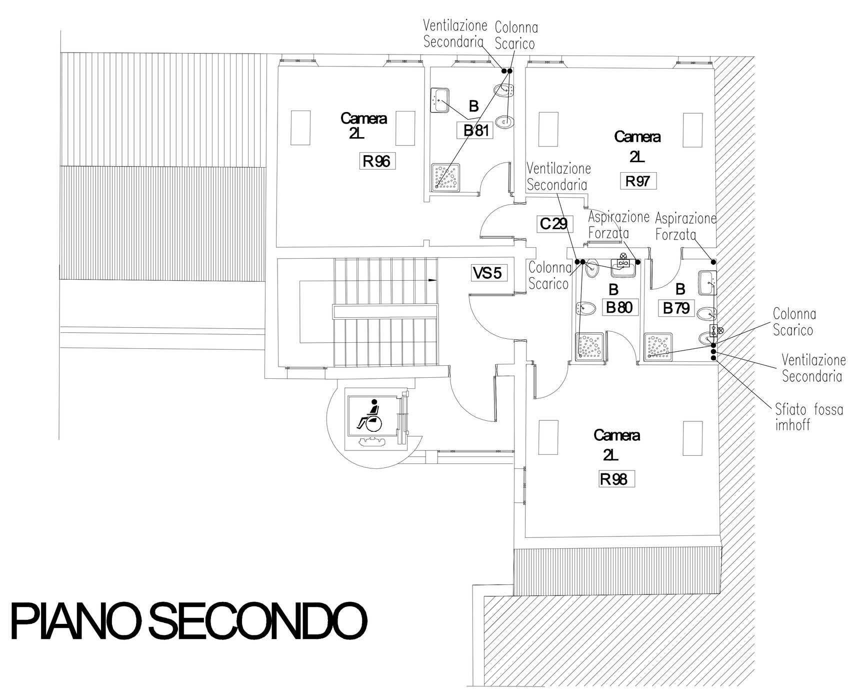

PIANO SECONDO

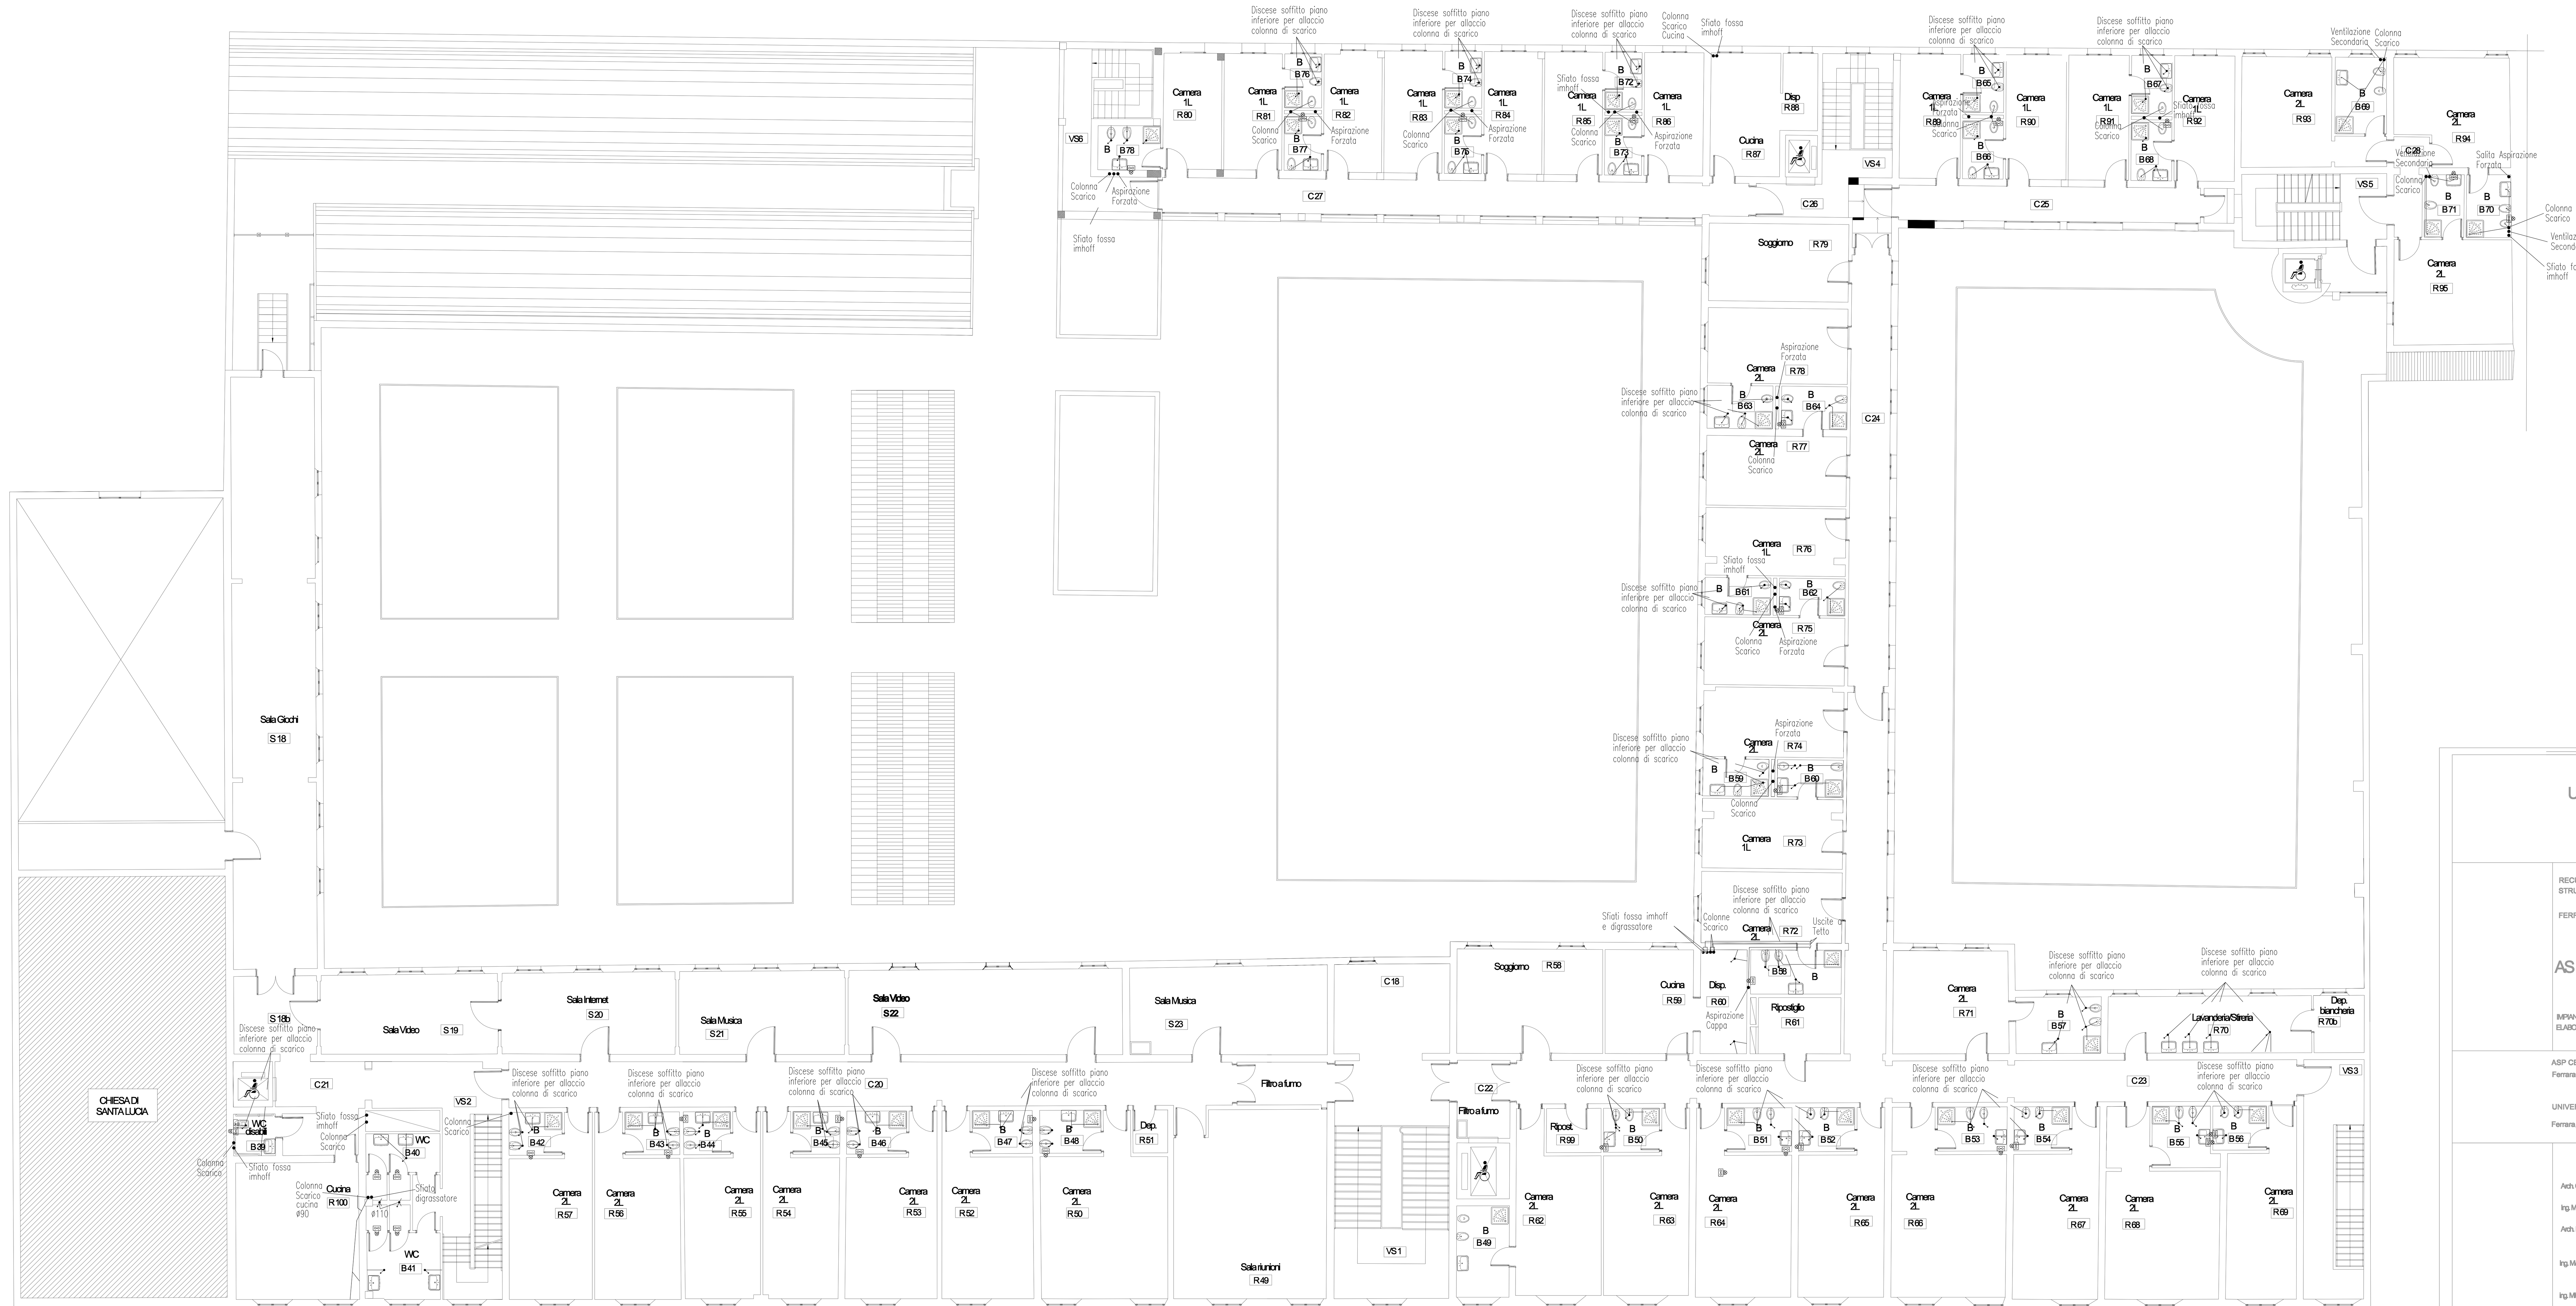

PIANO PRIMO

RIF.	LEGENDA SCARICO — DESCRIZIONE
●	COLONNA DI SCARICO WC IN POLIPROPILENE PP NEI VARI DIAMETRI PORTATO IN COPERTURA PER LA VENTILAZIONE PRIMARIA RIVESTITA ACUSTICAMENTE
◐	COLONNA DI SCARICO CUCINE IN POLIPROPILENE PP NEI VARI DIAMETRI PORTATO IN COPERTURA PER LA VENTILAZIONE PRIMARIA
○	COLONNA DI VENTILAZIONE WC/CUCINE IN PVC RIGIDO SERIE LEGGERA NEI VARI DIAMETRI PORTATO IN COPERTURA PER LA VENTILAZIONE SECONDARIA
—	RETE DI SCARICO A PAVIMENTO IN POLIPROPILENE NEI VARI DIAMETRI
	ASPIRATORE TEMPORIZZATO
	PILETTA DI SCARICO

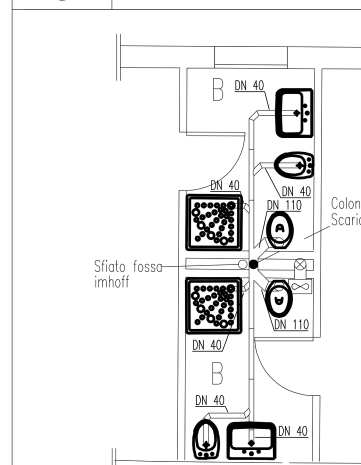

SCALA 1:50

APPARECCHI SANITARI – TIPICO
PARTICOLARE ALLACCIAMENTO INTERNO

UNIVERSITA' DEGLI STUDI DI FERRARA

RECUPERO DELL'EX CONVENTO DI S.LUCIA, DA ADIBIRE A STRUTTURA RESIDENZIALE PER STUDENTI UNIVERSITARI

FERRARA, VIA ARIOSTO - VIA B. TISI DA GAROFALO

data MAGGIO 2012
agg.

AS BUILT/CERTIFICAZIONI D.M. 37/08

tavola **SA-2T10**

IMPIANTO IDRICO E DI SCARICO PIANO PRIMO E SECONDO
ELABORATI PROGETTUALI MODIFICATI DALL'IMPRESA

scala 1:100
rif.

ASP CENTRO SERVIZI ALLA PERSONA (ex DIREZIONE ORFANOTROFI E CONSERVATORI)
Ferrara, via Savonarola 9

UNIVERSITA' DEGLI STUDI DI FERRARA
Ferrara, via Savonarola 9

Arch. CECILIA TRAINA
Ing. MARIA ELENA GHEDINI
Arch. RICCARDO ORLANDI
Ing. MASSIMO MUZZIOLI
Ing. MICHELE PROVASI
Ing. RICCARDO TREVISAN
Ing. GIAMPIERO SUSANI

Responsabile del Procedimento
Geom. SIMONE TRACCHI