UNIVERSITA' DEGLI STUDI DI FERRARA

oggetto	RECUPERO DELL'EX CONVENTO DI S.LUCIA, DA ADIBIRE A STRUTTURA RESIDENZIALE PER STUDENTI UNIVERSITARI FERRARA, VIA ARIOSTO – VIA B. TISI DA GAROFALO	data MAGGIO 2012 agg.
descrizione	AS BUILT/CERTIFICAZIONI D.M. 37/08	tavola PV3-1T
elaborato	RETI FLUIDI TERMOVETTORI – PIANTA PIANO TERRA REVISIONE DORSALI DISTRIBUZIONE ACQUA REFRIGERATA	scala 1:200 rif.
proprietà sede	ASP CENTRO SERVIZI ALLA PERSONA (ex DIREZIONE ORFANOTROFI E CONSERVATORI) Ferrara, via Savonarola 9	
ente usuario e stazione appaltante sede	UNIVERSITA' DEGLI STUDI DI FERRARA Ferrara, via Savonarola 9	
Direttore dei Lavori	Arch. CECILIA TRAINA	
Ispettore di Cantiere	Ing. MARIA ELENA GHEDINI	
D.O. architettonica	Arch. RICCARDO ORLANDI Arch. GIANNI PIRANI	
D.O. strutture	Ing. MASSIMO MUZZIOLI	
D.O. imp. elettrici	ing. MICHELE PROVASI	
D.O. imp. meccanici	Ing. RICCARDO TREVISAN	
Coordinatore per la Sicurezza in fase di Esecuzione	Ing. GIAMPIERO SUSANI	
Responsabile del Procedimento	Geom. SIMONE TRACCHI	

LEGENDA RETI FLUIDI TEMOVETTORI
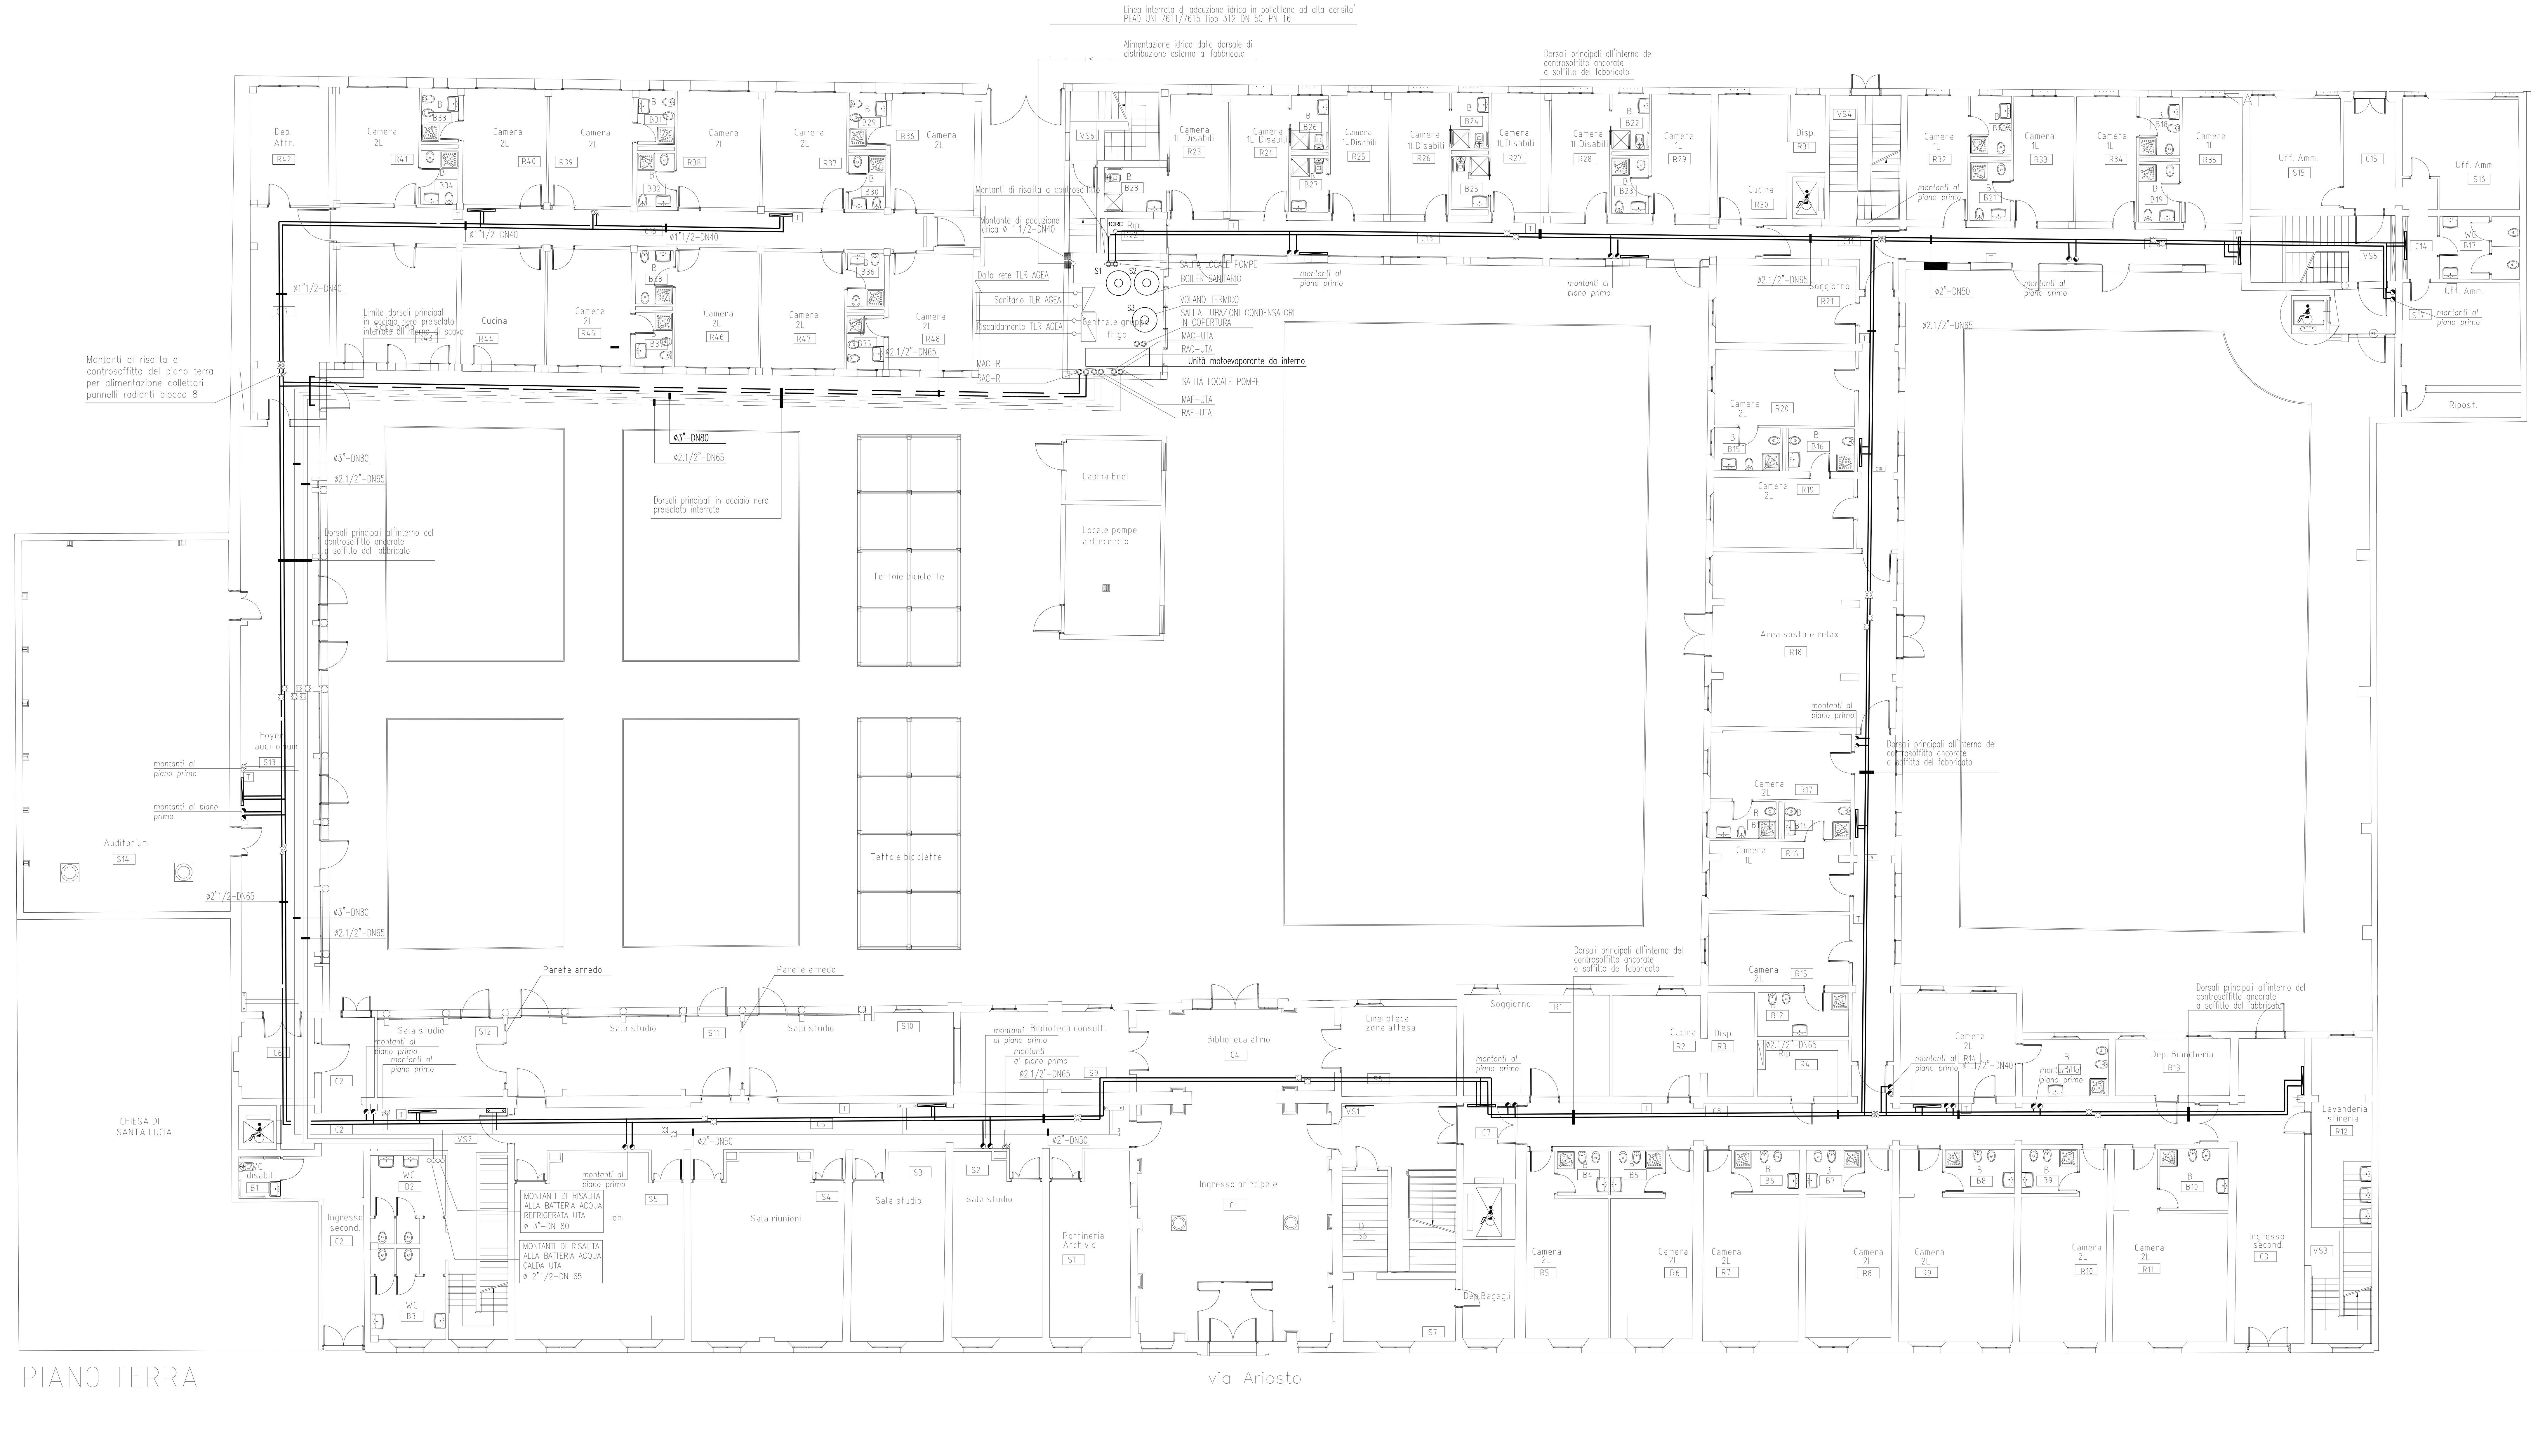
RIF.	DESCRIZIONE
S3	SERBATOIO DI ACCUMULO VOLANO TERMICO ACQUA REFRIGERATA Cap. 1000 litri
S1 S2	ACCUMULATORE DI ACQUA CALDA SANITARIA Cap. 1500 litri cadauno
MAC-R	MANDATA ACQUA CALDA RISCALDAMENTO CON TUBO IN ACCIAIO NERO UNI 8863 CON GIUNZIONI SALDATE COIBENTATO A NORMA DI LEGGE
RAC-R	RITORNO ACQUA CALDA RISCALDAMENTO CON TUBO IN ACCIAIO NERO UNI 8863 CON GIUNZIONI SALDATE COIBENTATO A NORMA DI LEGGE
MAC-UTA	MANDATA ACQUA CALDA BATTERIE UTA CON TUBO IN ACCIAIO NERO UNI 8863 CON GIUNZIONI SALDATE COIBENTATO A NORMA DI LEGGE
RAC-UTA	RITORNO ACQUA CALDA BATTERIE UTA CON TUBO IN ACCIAIO NERO UNI 8863 CON GIUNZIONI SALDATE COIBENTATO A NORMA DI LEGGE
MAF-UTA	MANDATA ACQUA REFRIGERATA BATTERIE UTA CON TUBO IN ACCIAIO NERO UNI 8863 CON GIUNZIONI SALDATE COIBENTATO A NORMA DI LEGGE
RAF-UTA	RITORNO ACQUA REFRIGERATA BATTERIE UTA CON TUBO IN ACCIAIO NERO UNI 8863 CON GIUNZIONI SALDATE COIBENTATO A NORMA DI LEGGE
	COLONNE MONTANTI ENTRO CAVEDIO TECNICO O IN TRACCIA A PARETE ALIMENTAZIONE COLLETTORI PANNELLI RADIANTI
	COLONNE MONTANTI ENTRO CAVEDIO TECNICO O IN TRACCIA A PARETE
	VALVOLA DI INTERCETTAZIONE A SFERA (NEI VARI DIAMETRI FINO A Ø2" – DN50)
	VALVOLA DI INTERCETTAZIONE A SARACINESCA (NEI VARI DIAMETRI DA Ø 2.1/2" – DN65)
	GIUNTO ELASTICO NEI VARI DIAMETRI
T	TERMOSTATO DI ZONA
	COLLETTORE IMPIANTO RADIANTE A PAVIMENTO
	COLLETTORE IMPIANTO VENTILCONVETTORI