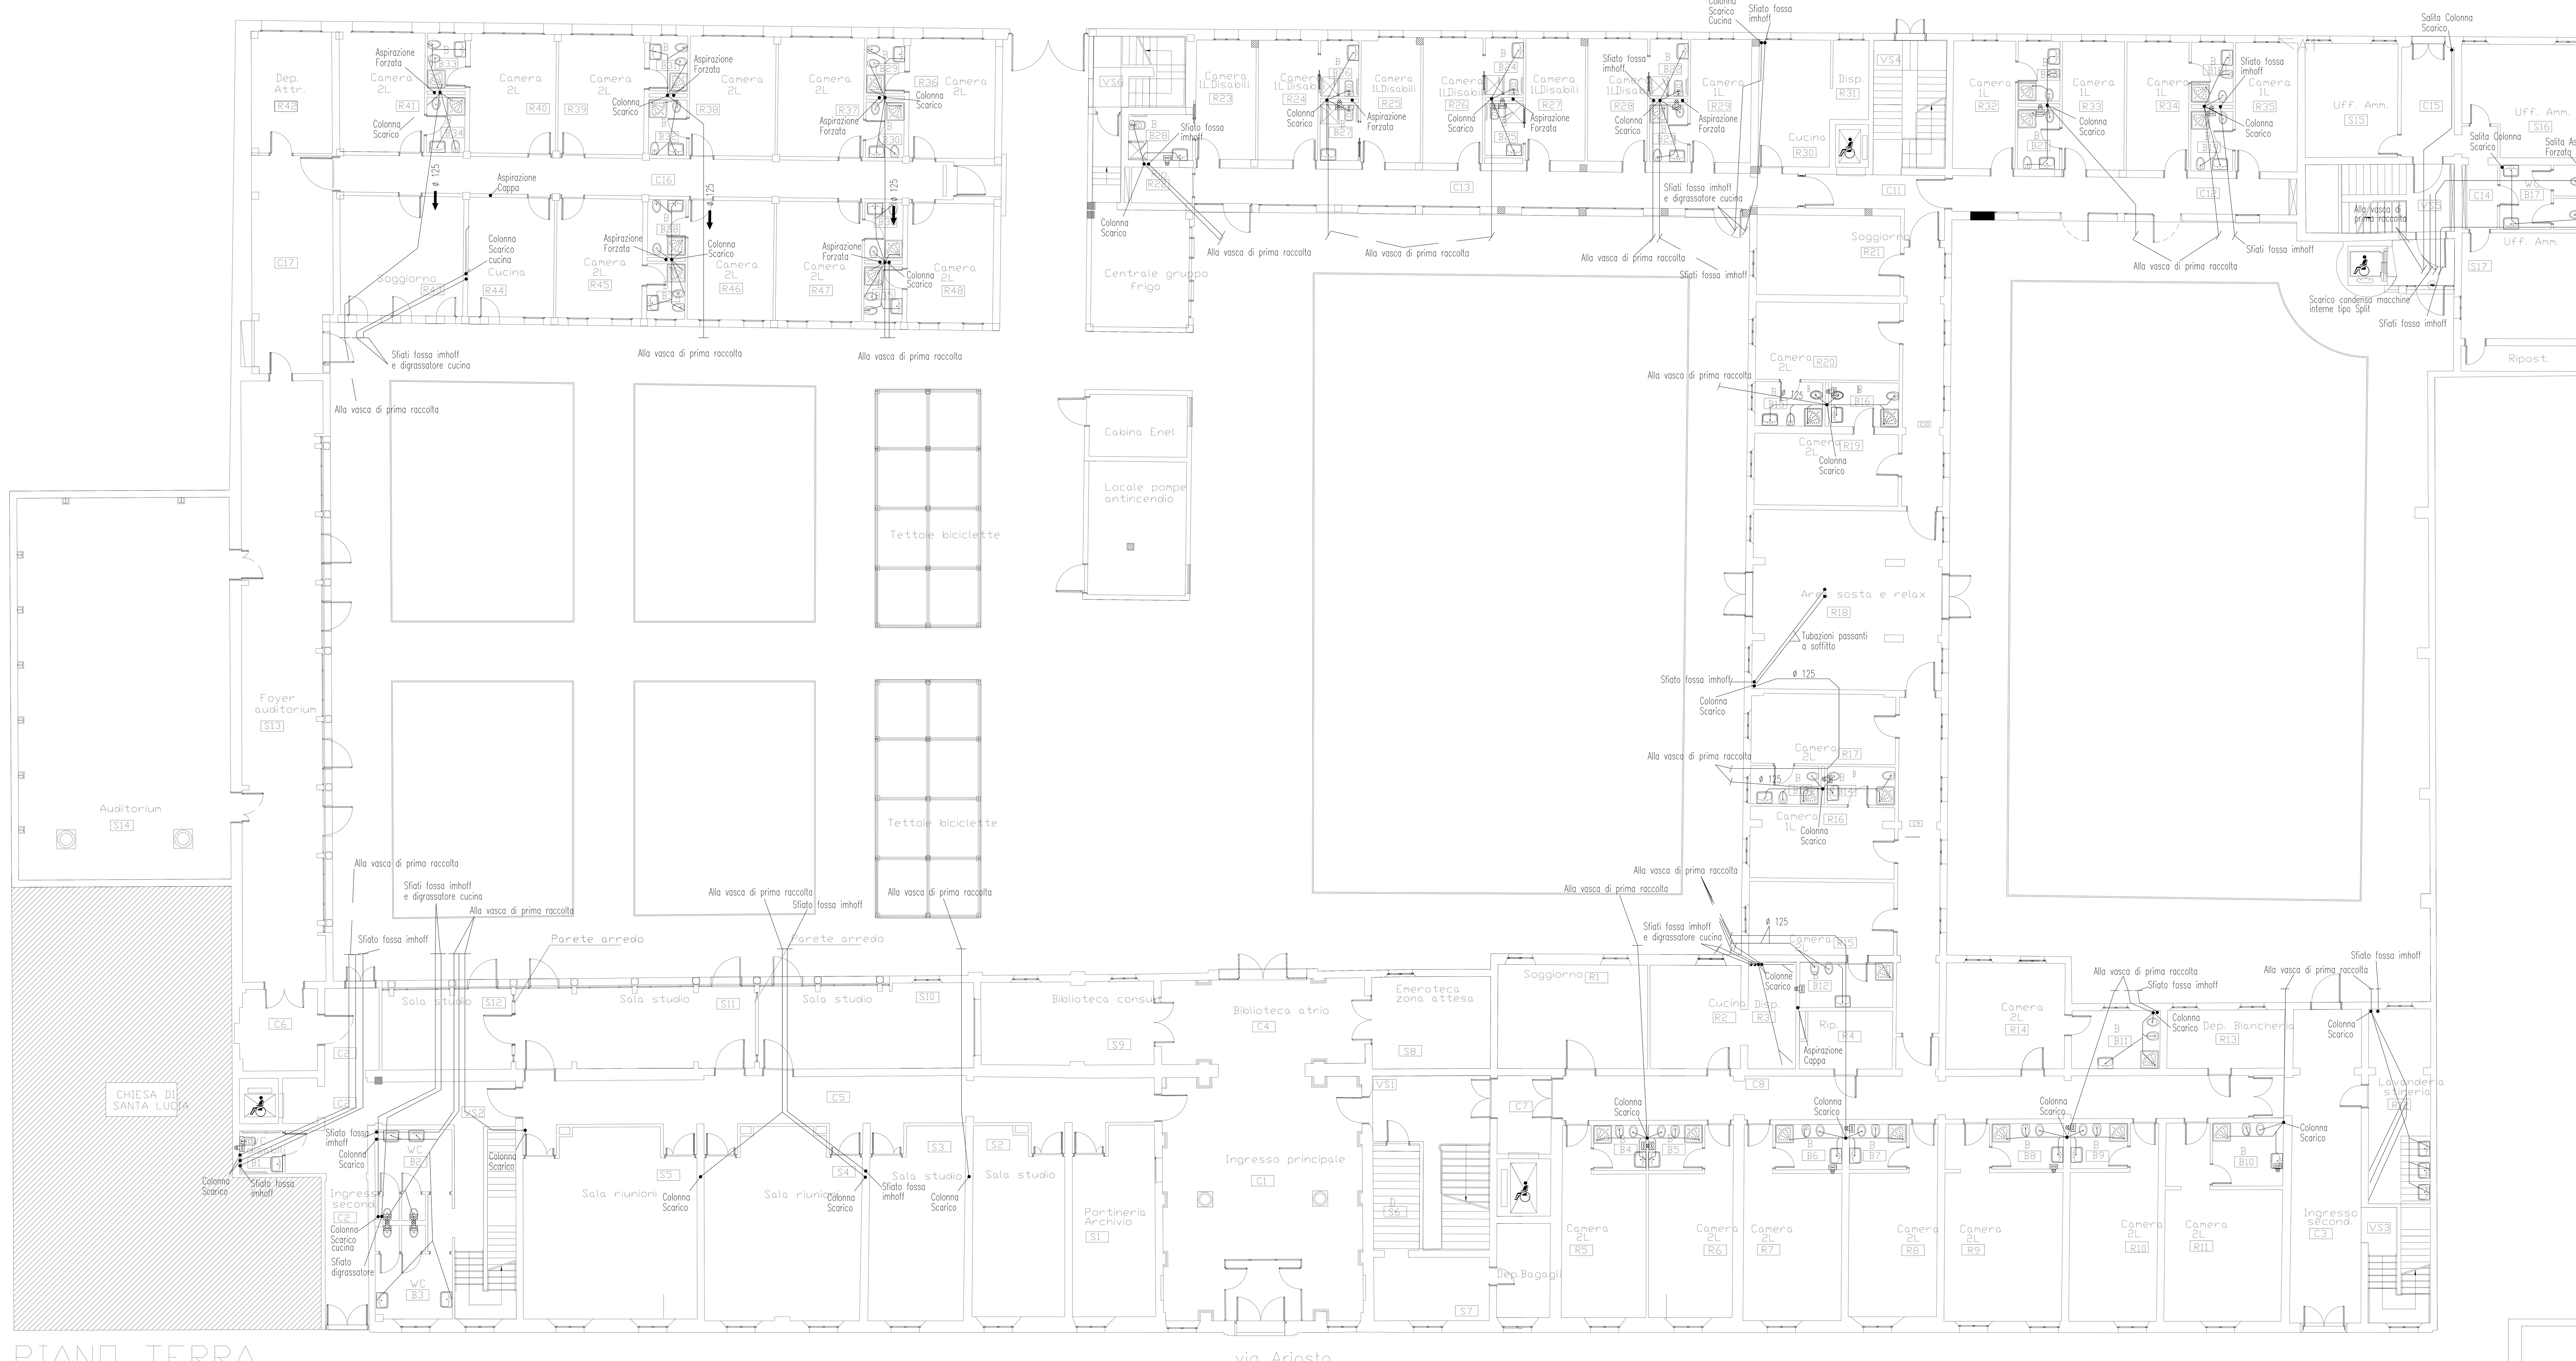

LEGENDA SCARICO

RIF.	DESCRIZIONE
●	COLONNA DI SCARICO WC IN POLIPROPILENE PP NEI VARI DIAMETRI PORTATO IN COPERTURA PER LA VENTILAZIONE PRIMARIA RIVESTITA ACUSTICAMENTE
◐	COLONNA DI SCARICO CUCINE IN POLIPROPILENE PP NEI VARI DIAMETRI PORTATO IN COPERTURA PER LA VENTILAZIONE PRIMARIA
○	COLONNA DI VENTILAZIONE WC/CUCINE IN PVC RIGIDO SERIE LEGGERA NEI VARI DIAMETRI PORTATO IN COPERTURA PER LA VENTILAZIONE SECONDARIA
—	RETE DI SCARICO A PAVIMENTO IN POLIPROPILENE NEI VARI DIAMETRI
	ASPIRATORE TEMPORIZZATO
	PILETTA DI SCARICO

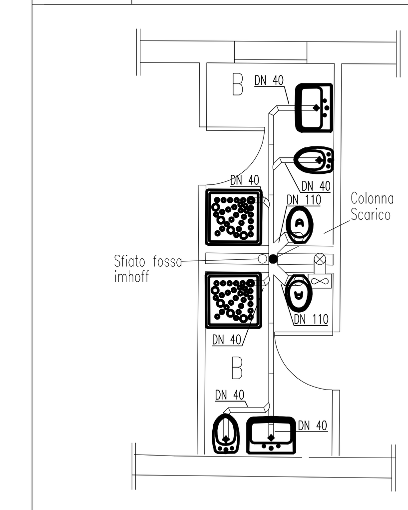

SCALA 1:50

APPARECCHI SANITARI – TIPICO
PARTICOLARE ALLACCIAMENTO INTERNO

UNIVERSITA' DEGLI STUDI DI FERRARA

oggetto	RECUPERO DELL'EX CONVENTO DI S.LUCIA, DA ADIBIRE A STRUTTURA RESIDENZIALE PER STUDENTI UNIVERSITARI FERRARA, VIA ARIOSTO - VIA B. TISI DA GAROFALO	data MAGGIO 2012 agg.
descrizione	AS BUILT/CERTIFICAZIONI D.M. 37/08	tavola SA-2T9
elaborato	IMPIANTO IDRICO E DI SCARICO PIANO TERRA ELABORATI PROGETTUALI MODIFICATI DALL'IMPRESA	scala 1:100 rif.
proprietà sede	ASP CENTRO SERVIZI ALLA PERSONA (ex DIREZIONE ORFANOTROFI E CONSERVATORI) Ferrara, via Savonarola 9	
ente usuario stazione appaltante sede	UNIVERSITA' DEGLI STUDI DI FERRARA Ferrara, via Savonarola 9	
Direttore dei Lavori	Arch. CECILIA TRANA	
Ispettore di Cantiere	Ing. MARIA ELENA GHEDINI	
D.O. architettonica	Arch. RICCARDO ORLANDI	
D.O. strutture	Ing. MASSIMO MUZZIOLI	
D.O. imp. elettrici	Ing. MICHELE PROVASI	
D.O. imp. meccanici	Ing. RICCARDO TREVISAN	
Coordinatore per la Sicurezza in fase di Esecuzione	Ing. GIAMPIERO SUSANI	
Responsabile del Procedimento	Geom. SIMONE TRACCHI	